MAGYAR-OSZTRÁK HATÁRMEGÁLLAPITÓ BIZOTTSÁG.

A

MAGYAR KIRÁLYSÁG

ÉS AZ

OSZTRÁK KÖZTÁRSASÁG

KÖZÖTTI


HATÁRVONAL RÉSZLETES LEIRÁSA

TÉRKÉPEKKEL.

A. II. ALSZAKASZ.

1922.

NYILV.T-BA VÉVE
1995 MARC 17.
SORSZÁMA: 29

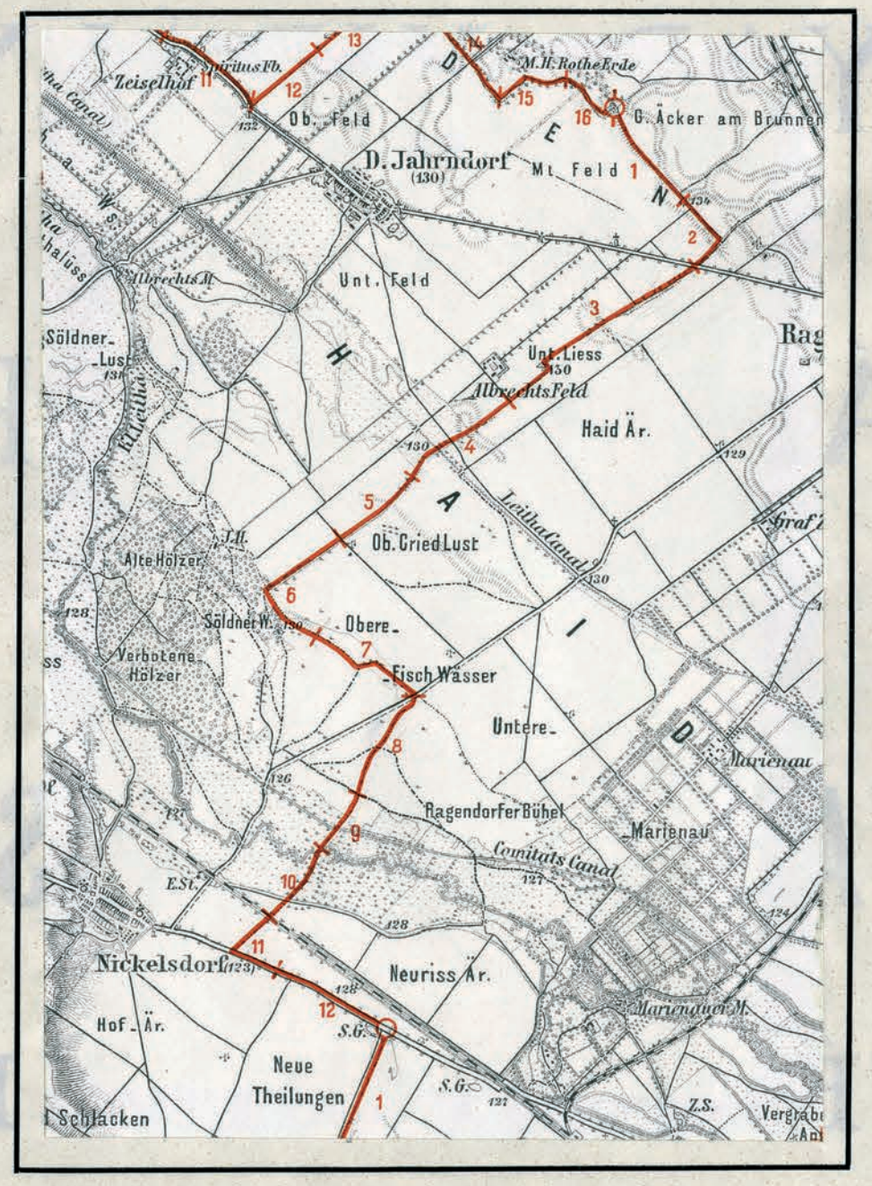
Zeiselhof
Ob. Feld
D. Jahrndorf
(130)
Mt. Feld
M.H. Rothe Erde
G. Äcker am Brunnen
Unt. Feld
Unt. Liess
Albrechts Feld
Haid Ar.
Söldner-Lust
Ob. Gried Lust
Alte Holzer
Söldner W.
Obere-Fisch Wasser
Verbotene Hölzer
Untere-
Ragendorfer Bühel
Marienau
Comitats Canal
Nickelsdorf
(123)
Neuriss Ar.
Hof-Ar.
Neue Theilungen
Schlacken
Leithacanal
Albrechts M.
S.G.
E.St.
Z.S.
D
E
N
H
A
I
D

A II. Alszakasz.

KIVONAT

a békeszerződések 27. fejezetéből.

Saint-Germain en Laye:

A St. Johanntól körülbelül 8 km-re délnyugatra fekvő 115. magassági ponttól:

„. . . észak felé, körülbelül 1 km távolságnyira Antonienhoftól nyugatra, (Kittsee-től keletre) választandó pontig, amely hármas határpontja Ausztriának, Magyarországnak és Csehszlovákországnak:

a helyszinen megállapitandó vonal, amely teljesen magyar területen hagyja a Csorna-Karlburgi vasutvonalat és Wüst-Sommerein, Kr.-Jahrndorftól nyugatra, Andau, Nickelsdorf, D.-Jahrndorf és Kittseetől kelet felé halad."

Trianon:

„Antonienhoftól (Köpcsénytől keletre) nyugatra körülbelül 1 km távolságnyira választandó ponttól, amely hármas határpontja Magyarországnak, Ausztriának és Csehszlovákországnak, dél felé a Mosonszentjánostól délnyugatra körülbelül 8 km-re fekvő 115. magassági pontig:

a helyszinén megállapitandó vonal, amely teljesen magyar területen hagyja az oroszvár-csornai vasutvonalat és Horvátjárfalutól és Pusztasomorjától nyugatra, Köpcsénytől, Németjárfalutól, Miklóshalmától és Mosontarcsától keletre halad."

A határvonal a Trianonban és Saint-Germain en Laye-ben létrejött békeszerződések fentemlitett fejezeteinek végrehajtásaképen

a **Nagykövetek Tanácsának** 1920. évi julius hó 22-én a határmegállapitó bizottságok számára kiadott utasitásai,

a **Nagykövetek Tanácsának** 1921. évi junius hó 3-án a magyarországi határmegállapitó bizottságok részére kiadott pótutasitásai és

a **Bizottságnak** alábbi ülésein hozott döntései alapján állapittatott meg:

1922. március 28-i 24. sz. jegyzőkönyv,
1922. október 10-i 36. sz. jegyzőkönyv.

Angol megbizott:
A. J. Craven ezredes s. k.

Francia megbizott, elnök:
André Jocard őrnagy s. k.

Olasz megbizott:
Enrico Calma őrnagy s. k.

Osztrák megbizott:
Dr. Neugebauer István s. k.
miniszteri tanácsos.

Magyar megbizott:
Dr. Träger Ernő s. k.
miniszteri osztálytanácsos.

Általános megjegyzések.


Az uj állami határvonal a Magyar Királyság és az Osztrák Köztársaság között három szakaszra osztatott, mely szakaszok A, B, C, betükkel jelöltettek meg. Az A szakasz a Köpcsény-Kittsee hármas országhatárponttól (Magyarország, Ausztria és Csehszlovákia közös határpontja) a Fertő tóban elhelyezett szakaszhatárkőig, a B szakasz a megnevezett szakaszhatárkőtől az Irottkőig (883. magassági pont), a C szakasz az Irottkőtől a tókai hármas országhatárpontig (Tauka, 380. magassági pont; Ausztria, Magyarország és a Szerb-Horvát-Szlovén Állam közös határpontja) terjed.

Minden szakasz hat alszakaszra osztatott, melyek szakaszonként északról kezdődőleg római számjegyekkel jelöltettek meg. (A I., A II., stb. B I., B II., stb.) Ezen beosztás azonban a határkövek számozásánál feltüntetést nem nyert, mert csak a müszaki munkák célszerübb megszervezése s a végső okmányok áttekinthetőbb csoportositása érdekében történt.

A határvonal megjelölésére a természetben a következő határjelek alkalmaztattak:

A) Határoszlopok. Az északi (Köpcsény-Kittsee) és a déli (Tóka-Tauka) hármas ország határpontokon.

B) Határkövek: 1. Szakaszhatárkő. 2. Főhatárkő. 3. Közönséges határkő.

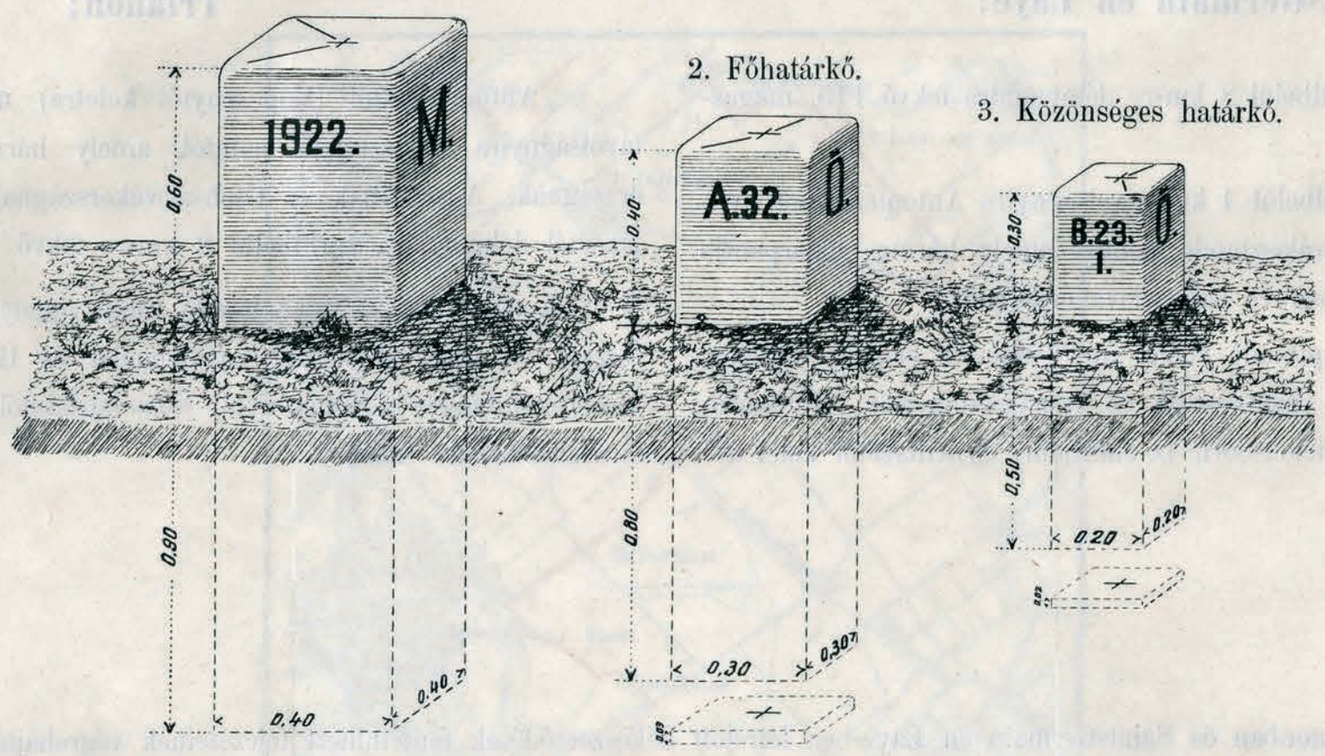

Megjegyzés: A fő- és közönséges határkövek központosan elhelyezett földalatti alátétlapokkal vannak ellátva.

C) Különleges határjelek. A kivételes esetekben alkalmazott különleges határjelek leirását és minőségét a jelen határleirás esetenként tünteti fel.

Szakaszhatárkő alkalmaztatott a szakaszok kezdő, illetőleg végpontján, vagyis a Fertő tóban s az Irottkőn.

Főhatárkő alkalmaztatott: 1) az állami határvonal főbb törési pontjain, 2) községi hármashatárpontokon, 3) az állami határvonalnak valamely természetes vagy mesterséges terepfővonallal való metszéspontján, ugymint vasutak, főbb utak, folyók átmetszésénél.

Közönséges határkő alkalmaztatott a határvonal többi helyein a békeszerződés határozmányai (II. rész 34. cikk) és a bizottsági különleges utasitások értelmében, amelyek előirják, hogy a köveket láttávolságnyira kell elhelyezni.

A határjelek számozása. A számozás menete az északi hármas országhatárpontról kiinduló határvonal haladási irányát követi.

A szakaszhatárkövek azon szakasz betüjét viselik, melynek kezdőpontján állanak.

A főhatárkövek szakaszonként 1-től kezdődőleg folytatólagosan arab számjegyekkel vannak megjelölve s a számjegyek előtt viselik az illető szakasz betüjét (pl. A. 25, B. 82, C. 45).

A közönséges határkövek minden egyes főhatárkőtől 1-el kezdett ugyancsak arab számjegyekkel vannak megjelölve s e sorszám fölött viselik azon főkő számát, melytől kezdődőleg számoztattak. A szakaszok kezdőpontján álló kövek e számozásnál 0 számu főköveknek tekinttetnek A 0, B 0, C 0.

A különleges határjelek csak közönséges határkövek helyett alkalmaztattak s számozásuk is a közönséges határkövek számozásának szabályai szerint történt.

A határkövek általában a határvonalon vannak elhelyezve, az eltérő esetek a jelen határleirás megfelelő rovataiban vannak feltüntetve.

Ha a határvonal valamely út vagy közvetlenül átmérhető vizfolyás középvonalán halad, a határkövek az út vagy a vizfolyás két oldalán váltogatva helyeztettek el.

Páros kövek alkalmaztattak:

1. ahol a határvonal utat, vasutat, vizfolyást stb. metsz keresztül.
2. ahol valamely tereprészlet (út, folyó, patak, árok stb.) középvonala mint állami határvonal kezdődik és végződik, ezen tereprészlet két oldalán.
3. közvetlenül át nem mérhető folyók azon részeinek egész hosszában a két parton, amely részeken a folyók középvonala állami határvonalat képez.

Megjegyzés a jelen határleirás 7. rovatához.

A törési szög az egyes határjeleken azt a szöget jelenti, melynek csúcspontja az illető jelen van és szárai a megelőző s a következő határjelekhez vont egyenesek. A szöget a megelőző határjelhez vont egyenesnek az óramutató járásával megegyező mozgása irja le.

Megjegyzés a 9—10. rovatokhoz:

A határjelek derékszögű összrendezői az A I—VI és B I—V alszakaszban a stereografikus vetületen, budapesti déllőre vonatkoztatva, a B VI és C I—VI alszakaszban a hengervetület középső rendszerében vannak megadva.

A határvonal menete a nem állandó jellegü vagy természeti változásnak alávetett határrészleteknél az esetleg később bármilyen oknálfogva bekövetkezett változások (pld. vizmeder megváltozása stb.) után is a határfelmérés alkalmával talált állapot szerint érvényes.

JELMAGYARÁZAT.

Állami határ

Állami határ birtokrészlet esetén

Községi határ

Birtok v. müvelési ág határ

Természetben meg nem állapitható birtokhatár

Földrészlet — 140

Földrészlet kő vagy fa házzal — 461

Szakasz határkő — B

Fő határkő: egyszerü — C 27; páros — C 53 — C 53

Közönséges határkő: egyszerü — B 32/7; páros — A 27/5 — A 27/5

Sokszögpont, magasságipont

Kilométer kő — 3 km

Régi községi vagy uradalmi határ halom

Birtokhatárkő

Határkaró

Háromszögelési pont: felsö rendü — Taresa; a határ vonalon — K.T. H.P.; magyar területen — H.P.; osztrák területen — K.T.; egyszersmind fő — H.P. C 57; vagy közönséges határkő — K.T. A 73/2

Szántó megjelölés nélkül

Rét — Wš — R

Legelő — W — L

Szőlő

Kert

Erdő

Mocsár

Nádas

Kő v. fa kereszt

Temető

Homok v. kavics verem

Agyagverem, Téglavető

Vasút

Ló vasút

Kö út árokkal — Straße kö út

Kö út árok nélkül — Straße kö út

Nem kövezett útak — Weg

Árok — Graben — árok

Kőhid

Fahid

Gyalog átjáró

Védtöltés

Zsilip

Vizi malom


100 90 80 70 60 50 40 30 20 10 0	100	200	300 m
1			
2			
3			
4			
5			
6			
7			
8			
9			
10			

Lépték 1:2880

A határjelek						A határvonal	A határjelek összrendezői méterben				A határjelek keresztjére vonatkoztatott magasság méterben az Adria felett	Megjegyzés
száma		jellege	anyaga	elhelyezése	vízszintes távolsága méterben	Törési szög a határjeleken	leírása a következő határjelig. A határvonalat képezi:	±	y	±	x	
fő-	közönséges kő					° ′ ″						
1	2	3	4	5	6	7	8		9		10	11	12
A. 18. D. Ny.		páros		Határponton.	—	181 19 00	a páros köveket összekötő egyenes vonal.	+	141 998,53	—	61 053,45	133,63	Háromszögelési pont.
					4,61								
A. 18. É. K.				Határponton, három régi határhalom között.	—	274 52 10	az A. 18. É. K. kőtől az útkanyarulat keleli végén az az út közepéhez vont egyenes vonal, azután az út középvonala.	+	141 994,61	—	61 055,88	133,41	Hármas határpont Dunacsún, Deutsch-Jahrndorf és Oroszvár községek között.
					229,00								
	A. 18. 1.			Magyar területen, dülőút északkeleli oldalán.	—	177 51 40		+	141 891,21	—	60 851,55	134,31	A dülőút két oldalán vállogalott elhelyezéssel az A. 19. sz. páros kőig.
					208,18								
	A. 18. 2.			Osztrák területen.	—	177 37 10		+	141 790,31	—	60 669,54	133,21	
			Mészkő		222,91								
	A. 18. 3.			Magyar területen.	—	175 46 50		+	141 674,27	—	60 479,31	132,27	
					173,27		a helyenként régi határhalmokkal kijelölt dülőút középvonala, annak hajlatai szerint.						
	A. 18. 4.			Osztrák területen.	—	172 38 00		+	141 573 43	—	60 338,48	132,54	
					194,76								
	A. 18. 5.			Magyar területen.	—	176 10 20		+	141 440,72	—	60 196,04	132,77	
					197,71								
	A. 18. 6.			Osztrák területen, határhalommal szemben.	—	180 52 40		+	141 296,59	—	60 060,71	134,37	
					216,11								

A határvonal térképe.


Méretarány 1 : 2880.

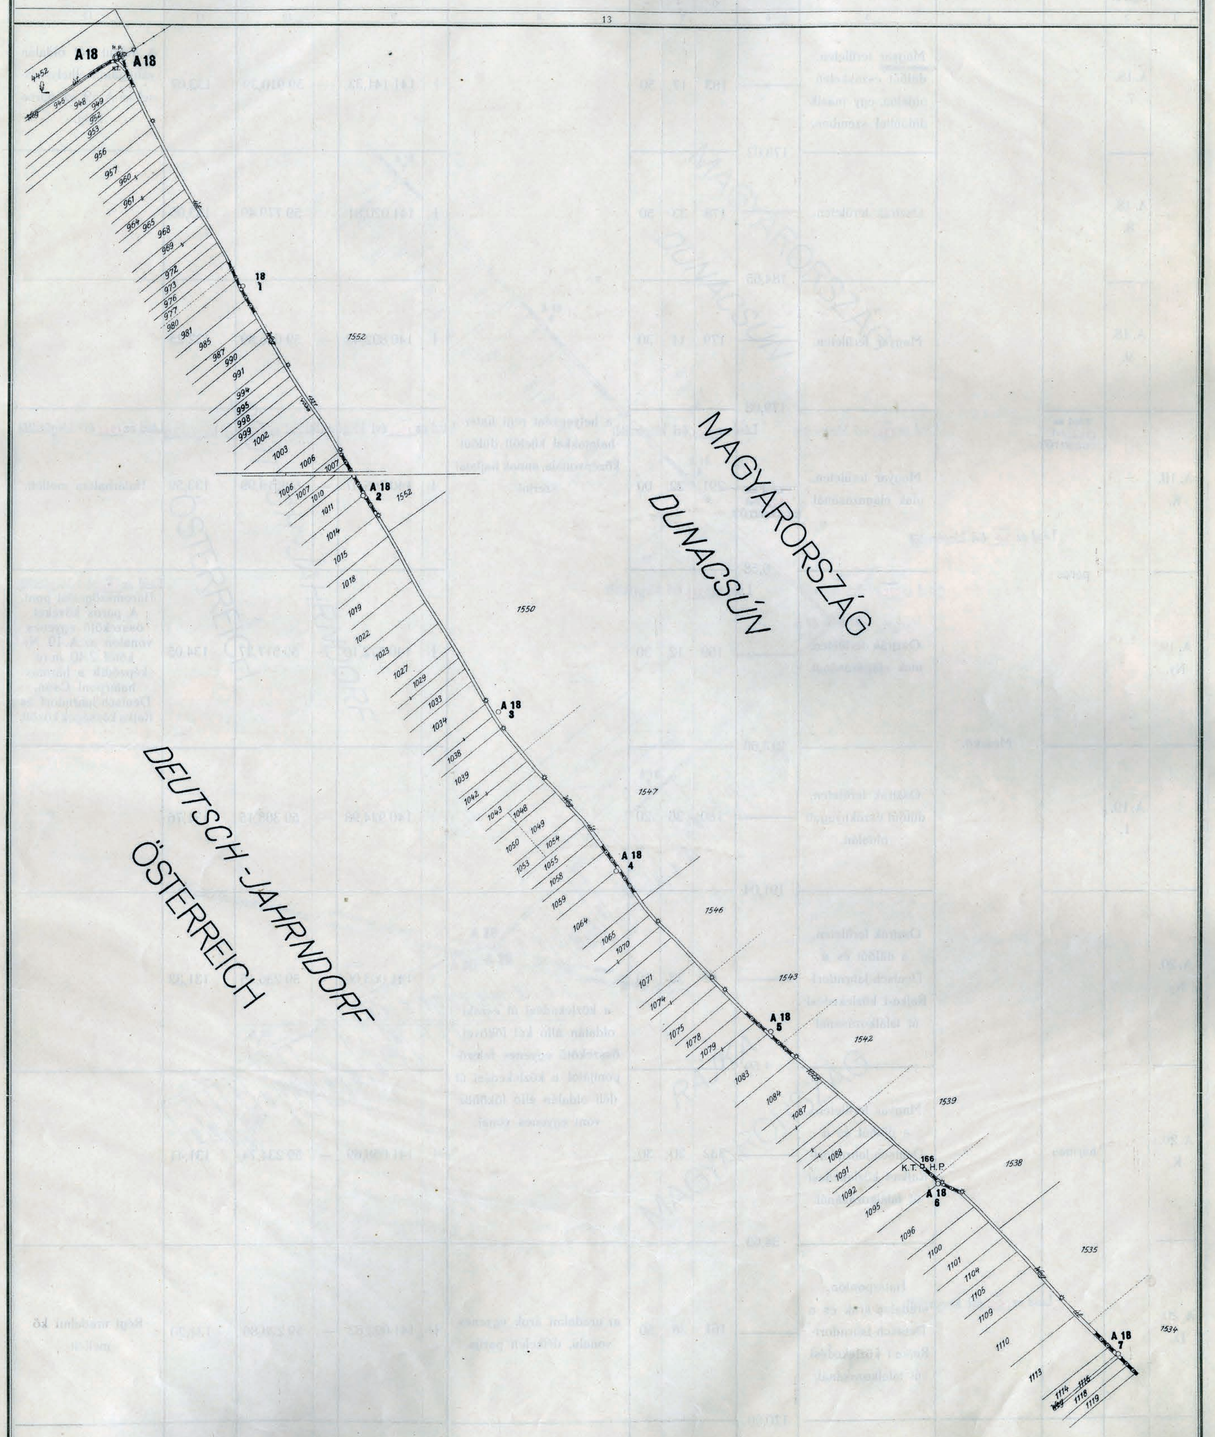

A határjelek						A határvonal	A határjelek összrendezői méterben				A határjelek keresztjére vonatkoztatott magasság méterben az Adria felett	Megjegyzés
száma		jellege	anyaga	elhelyezése	vízszintes távolsága méterben	Törési szög a határjeleken	leírása a következő határjelig. A határvonalat képezi:	±	y	±	x	
főkő	közönséges kő					° ′ ″						
1	2	3	4	5	6	7	8		9		10	11	12
	A. 18. 7.			Magyar területen, dülőút északkeleti oldalán, egy másik dülőúttal szemben.	178,02	183 17 50		+	141 141,33	—	59 910,39	133,07	A dülőút két oldalán váltogatott elhelyezéssel az A. 19. sz. páros kőig.
	A. 18. 8.			Osztrák területen.	184,65	178 33 50		+	141 020,81	—	59 779,49	133,05	
	A. 18. 9.			Magyar területen.	179,08	179 11 30		+	140 892,43	—	59 646,89	132,25	
	A. 19. K.	Lásd az 1966. évi kiegészítőt		Magyar területen, utak elágazásánál.	Lásd az 1966. évi kiegészítőt	291 22 00	a helyenként régi határhalmokkal kijelölt dülőút középvonala, annak hajlatai szerint.	+	140 766,07	—	59 519,99	133,59	Határhalom mellett.
	A. 19. Ny.	páros		Osztrák területen, utak elágazásánál.	6,58	159 12 30		+	140 772,10	—	59 517,37	134,05	Háromszögelési pont. A páros köveket összekötő egyenes vonalon az A. 19 Ny. kőtől 2.40 m-re képződik a hármas határpont Csún, Deutsch-Jahrndorf és Rajka községek között.
			Mészkő.		213,66								
	A. 19. 1.			Osztrák területen, dülőút északnyugati oldalán.	191,04	180 36 20		+	140 924,98	—	59 368,15	131,76	
	A. 20. Ny.			Osztrák területen, a dülőút és a Deutsch-Jahrndorf-Rajka-i közlekedési út találkozásánál	4,59	61 33 10	a közlekedési út északi oldalán álló két főkövet összekötő egyenes felezőpontjától a közlekedési út déli oldalán álló főkőhöz vont egyenes vonal.	+	141 063,06	—	59 236,15	131,33	
	A. 20. K.		hármas	Magyar területen, a dülőút és a Deutsch-Jahrndorf-Rajka-i közlekedési út találkozásánál.	34,63	332 20 30		+	141 058,69	—	59 234,74	131,41	
	A. 20. D.	Lásd az 1966. évi kiegészítőt		Határponton, uradalmi árok és a Deutsch-Jahrndorf-Rajka-i közlekedési út találkozásánál.	170,90	161 38 50	az uradalmi árok egyenes vonalú, délkeleti partja.	+	141 092,82	—	59 228,86	131,20	Régi uradalmi kő mellett.

A határvonal térképe.


Méretarány 1 : 2880.

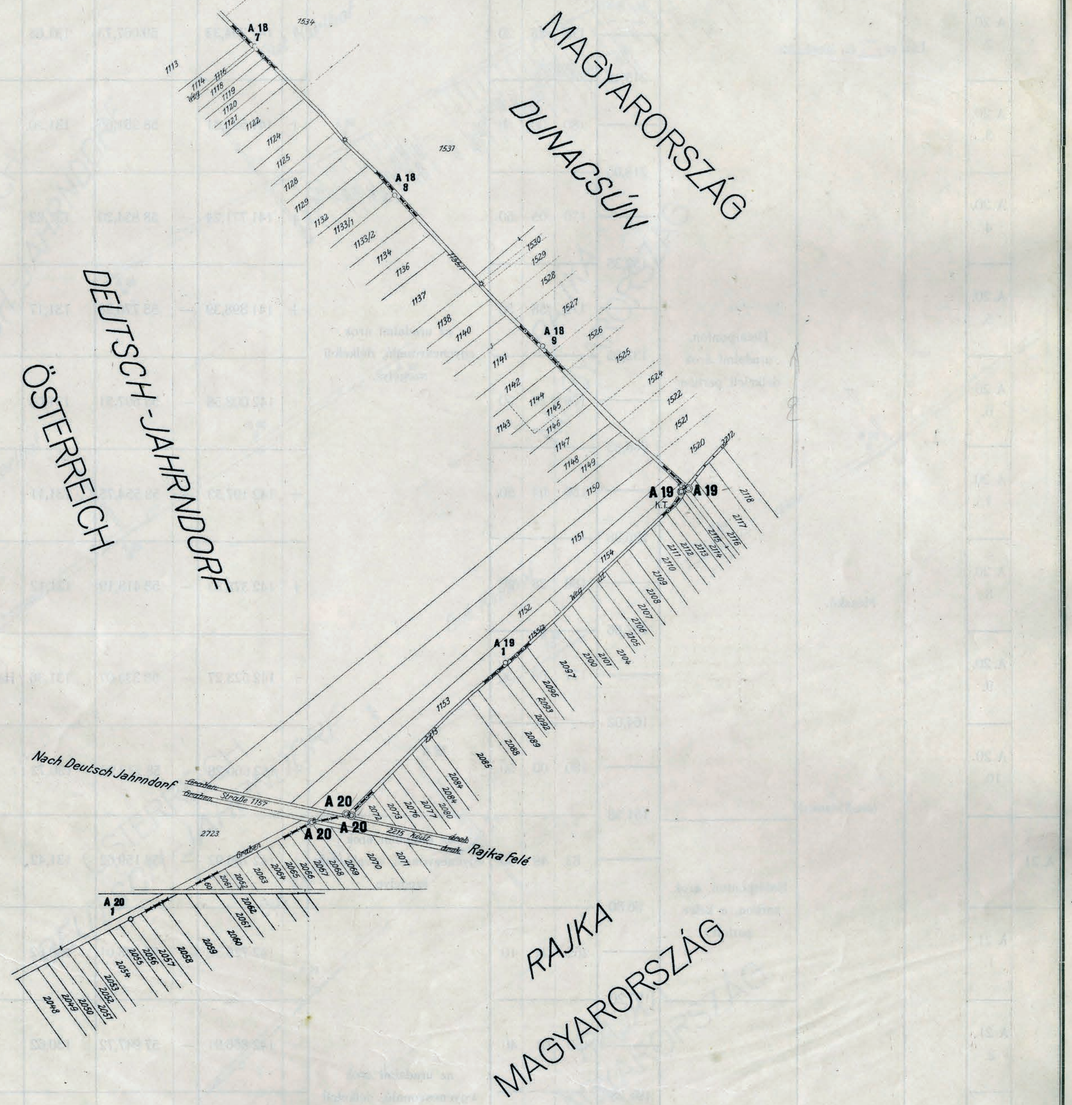

A határjelek						A határvonal						A határjelek összrendezői méterben				A határjelek keresztjére vonatkoztatott magasság méterben az Adria felett	Megjegyzés
száma		jellege	anyaga	elhelyezése	vízszintes távolsága méterben	Törési szög a határjeleken			leírása a következő határjelig. A határvonalat képezi:			±	y	±	x		
fökö	közönséges kö					°	′	″									
1	2	3	4	5	6	7			8			9		10		11	12
	A. 20. 1.				170,97	180	01	40				+	141 243,53	—	59 148,29	131,15	
	A. 20. 2.		Lásd az 1966 évi kiegészítőt		215,16	178	35	20				+	141 394,32	—	59 067,73	131,68	
	A. 20. 3.				218,05	180	00	50				+	141 581,51	—	58 961,65	131,20	
	A. 20. 4.				152,35	176	05	50				+	141 771,24	—	58 854,20	131,22	
	A. 20. 5.			Határponton, uradalmi árok délkeleti parján.	132,05	179	58	50	az uradalmi árok egyenesvonalú, délkeleti szegélye.			+	141 898,39	—	58 770,28	131,17	
	A. 20. 6.				236,83	176	22	00				+	142 008,58	—	58 697,51	131,03	
	A. 20. 7.				226,98	180	04	50				+	142 197,53	—	58 554,75	131,11	
	A. 20. 8.		Mészkő.		167,66	186	28	20				+	142 378,83	—	58 418,19	131,12	
	A. 20. 9.				164,02	177	08	30				+	142 523,27	—	58 333,07	131,36	Háromszögelési pont.
	A. 20. 10.				151,58	180	00	50				+	142 660,28	—	58 242,90	130,72	
A. 21.				Határponton, árok sarkon, a keleti parton.	96,80	83	48	50	az uradalmi árok egyenesvonalú, északkeleti szegélye.			+	142 786,92	—	58 159,62	131,42	
	A. 21. 1.				197,26	265	24	10	az uradalmi árok egyenesvonalú, délkeleti szegélye.			+	142 725,32	—	58 085,01	130,62	
	A. 21. 2.				194,28	180	01	40				+	142 866,91	—	57 947,72	130,62	
	A. 21. 3.			Határponton, uradalmi árok délkeleti parján.	189,73	187	16	00				+	143 006,43	—	57 812,58	130,41	
	A. 21. 4.				202,86	180	05	40				+	143 158,29	—	57 698,87	129,96	

A határvonal térképe.


Méretarány 1 : 2880.

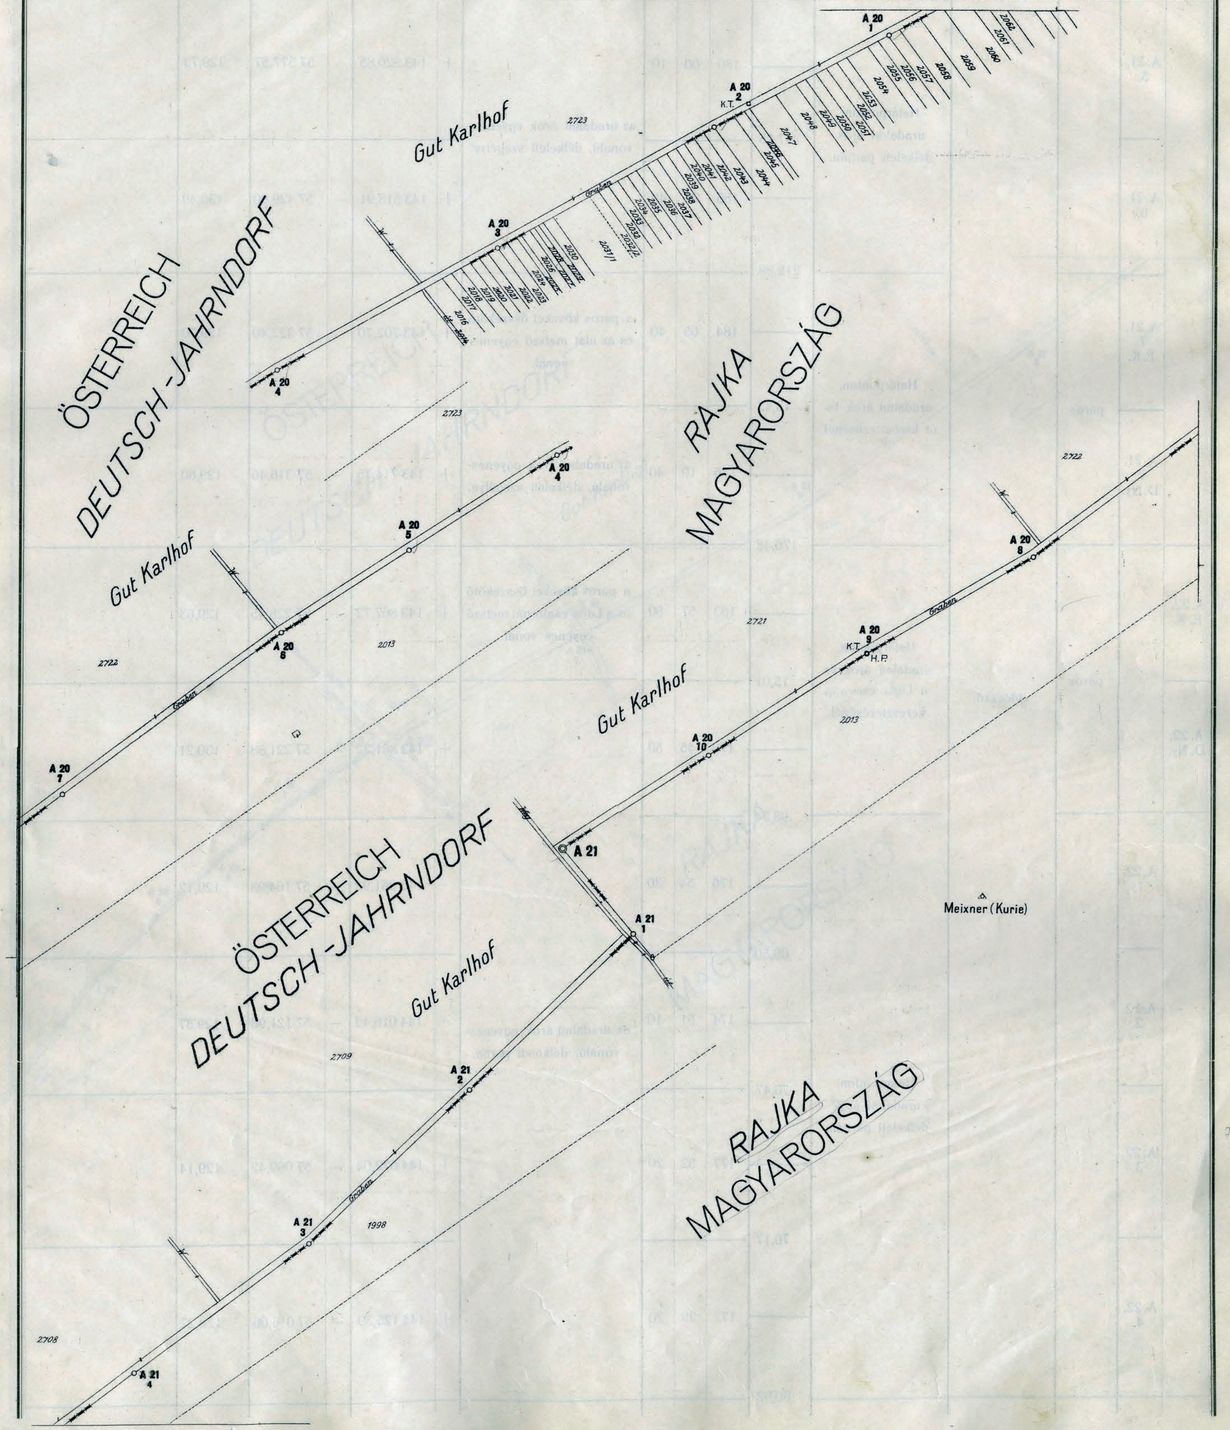

A határjelek						A határvonal				A határjelek összrendezői méterben				A határjelek keresztjére vonatkoztatott magasság méterben az Adria felett	Megjegyzés
száma		jellege	anyaga	elhelyezése	vízszintes távolság méterben	Törési szög a határjeleken			leírása a következő határjelig. A határvonalat képezi:	±	y	±	x		
fokó	közönséges kő					°	′	″							
1	2	3	4	5	6	7			8	9		10		11	12
	A. 21. 5.			Határponton, uradalmi árok délkeleti partján.		180	00	10	az uradalmi árok egyenesvonalú, délkeleti szegélye.	+	143 320,85	—	57 577,57	129,73	
					247,15										
	A. 21. 6.					186	25	40		+	143 518,91	—	57 429,80	130,49	
					212,88										
	A. 21. 7. É. K.	páros		Határponton, uradalmi árok és út keresztezésénél.		184	05	40	a páros köveket összekötő és az utat metsző egyenes vonal.	+	143 702,70	—	57 322,40	129,70	
					13,43										
	A. 21. 7. D. Ny.					176	19	40	az uradalmi árok egyenesvonalú, délkeleti szegélye.	+	143 714,75	—	57 316,46	129,80	
					176,48										
	A. 22. É. K.			Határponton, uradalmi árok és a Lajla csatorna keresztezésénél.		183	57	50	a páros köveket összekötő és a Lajla csatornát metsző egyenes vonal.	+	143 867,72	—	57 228,45	129,63	
		páros	Mészkő.		15,01										
	A. 22. D. Ny.					170	45	50		+	143 881,22	—	57 221,88	130,21	
					98,74										
	A. 22. 1.			Határponton, uradalmi árok délkeleti partján.		176	54	30		+	143 961,92	—	57 164,98	129,12	
					69,50										
	A. 22. 2.					174	51	10	az uradalmi árok egyenesvonalú, délkeleti partja.	+	144 016,49	—	57 121,96	129,37	
					76,47										
	A. 22. 3.					177	52	20		+	144 072,04	—	57 069,42	129,14	
					76,17										
	A. 22. 4.					172	29	20		+	144 125,39	—	57 015,06	129,27	
					60,92										

A határvonal térképe.

Méretarány 1 : 2880.

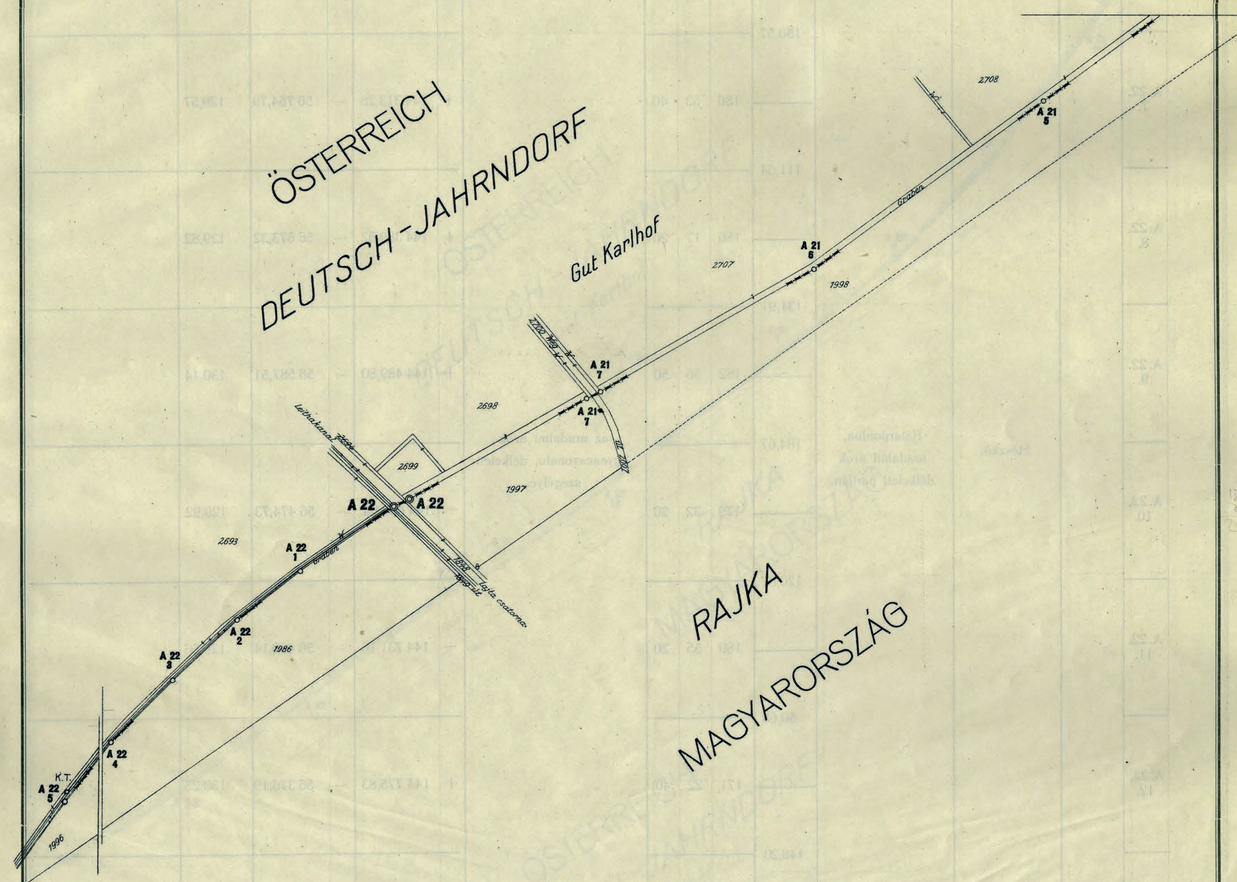


A határjelek						A határvonal		A határjelek összrendezői méterben				A határjelek keresztjére vonatkoztatott magasság méterben az Adria felett	Megjegyzés
száma		jellege	anyaga	elhelyezése	vízszintes távolsága méterben	Törési szög a határjeleken		leírása a következő határjelig. A határvonalat képezi:	±	y	±	x	
főkő	közönséges kő					°	′ ″						
1	2	3	4	5	6	7		8	9		10		11	12
	A. 22. 5.					177	42 10		+	144 162,01	—	56 966,37	129,56	
					109,54									
	A. 22. 6.					181	37 30		+	144 224,26	—	56 876,23	129,36	
					150,57									
	A. 22. 7.					186	53 40		+	144 313,28	—	56 754,79	129,57	
					111,64									
	A. 22. 8.					186	17 20		+	144 389,62	—	56 673,32	129,82	
					131,91									
	A. 22. 9.					182	56 50		+	144 489,80	—	56 587,51	130,14	
			Mészkő.	Határponton, uradalmi árok délkeleti partján.	184,67			az uradalmi árok egyenesvonalú, délkeleti szegélye.						
	A. 22. 10.					179	32 20		+	144 636,04	—	56 474,73	129,92	
					120,87									
	A. 22. 11.					189	55 20		+	144 731,16	—	56 400,14	129,66	
					50,68									
	A. 22. 12.					171	22 40		+	144 775,83	—	56 376,19	130,25	
					148,20									
	A 22. 13.					179	52 20		+	144 894,48	—	56 287,37	129,82	
					141,38									
A. 23.						182	50 50		+	145 007,48	—	56 202,39	130,44	Háromszögelési kő mellett.
					183,90									

Lásd az 1900-évi kiegészítést

A határvonal térképe.

Méretarány 1 : 2880.


13

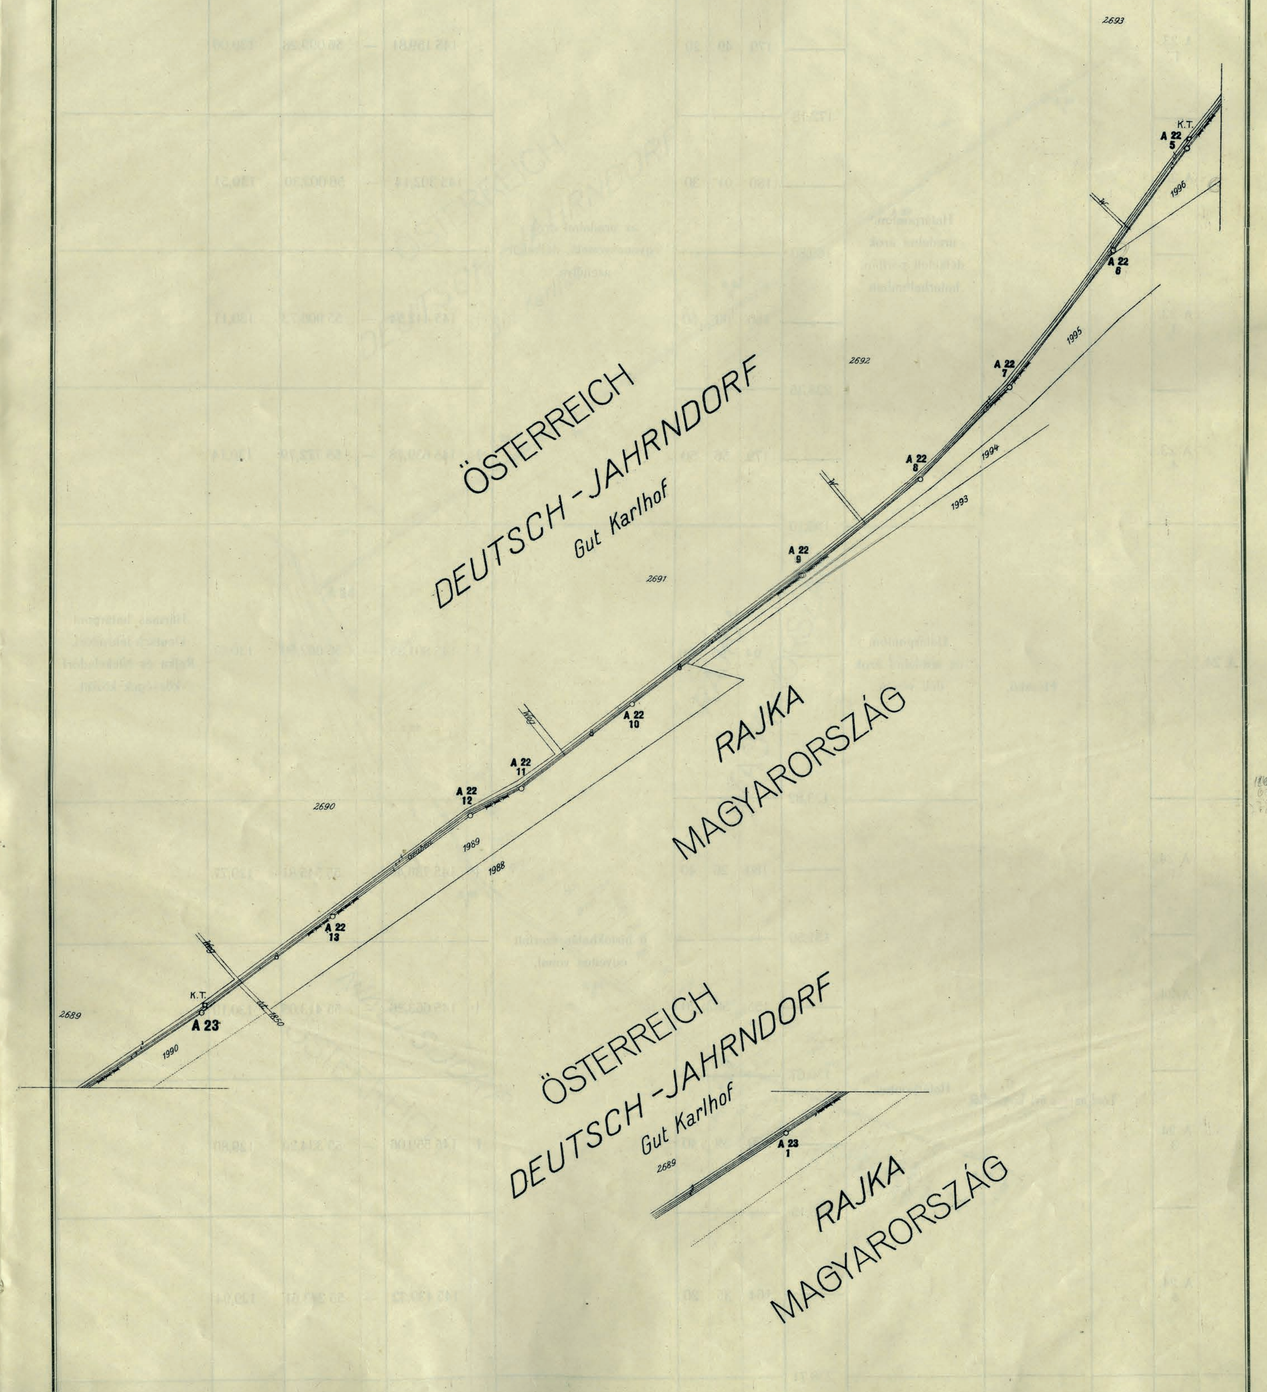

A határjelek						A határvonal	A határjelek összrendezői méterben				A határjelek keresztjére vonatkoztatott magasság méterben az Adria felett	Megjegyzés
száma		jellege	anyaga	elhelyezése	vízszintes távolsága méterben	Törési szög a határjeleken	leírása a következő határjelig. A határvonalat képezi:	±	y	±	x	
főkő	közönséges kő					° ′ ″						
1	2	3	4	5	6	7	8	9		10		11	12
	A. 23. 1.					179 49 20		+	145 159,81	—	56 099,28	130,00	
					172,18								
	A. 23. 2.			Határponton, uradalmi árok délkeleti partján, határhalomban.		180 01 30	az uradalmi árok egyenesvonalú, délkeleti szegélye.	+	145 302,14	—	56 002,30	130,51	
					169,80								
	A. 23. 3.					180 03 50		+	145 442,54	—	55 906,73	130,11	
					238,35								
	A. 23. 4.					179 56 50		+	145 639,78	—	55 772,79	130,14	
					196,10								
A. 24.			Mészkő.	Határponton, az uradalmi árok déli végén.		94 56 50		+	145 801,88	—	55 662,50	130,67	Hármas határpont Deutsch-Jahrndorf, Rajka és Nickelsdorf községek között.
					133,82								
	A. 24. 1.					180 26 40	a birtokhatár szerinti egyenes vonal.	+	145 736,40	—	55 545,81	129,77	
					151,59								
	A. 24. 2.					155 58 20		+	145 663,26	—	55 413,05	130,19	
					130,67								
	A. 24. 3.		Lásd az 1906. évi kiegészítőt	Határponton.		179 59 40		+	145 559,06	—	55 334,20	129,80	
					150,15								
	A. 24. 4.					164 35 20		+	145 439,32	—	55 243,61	129,94	
					238,71								

A határvonal térképe.

Méretarány 1 : 2880.

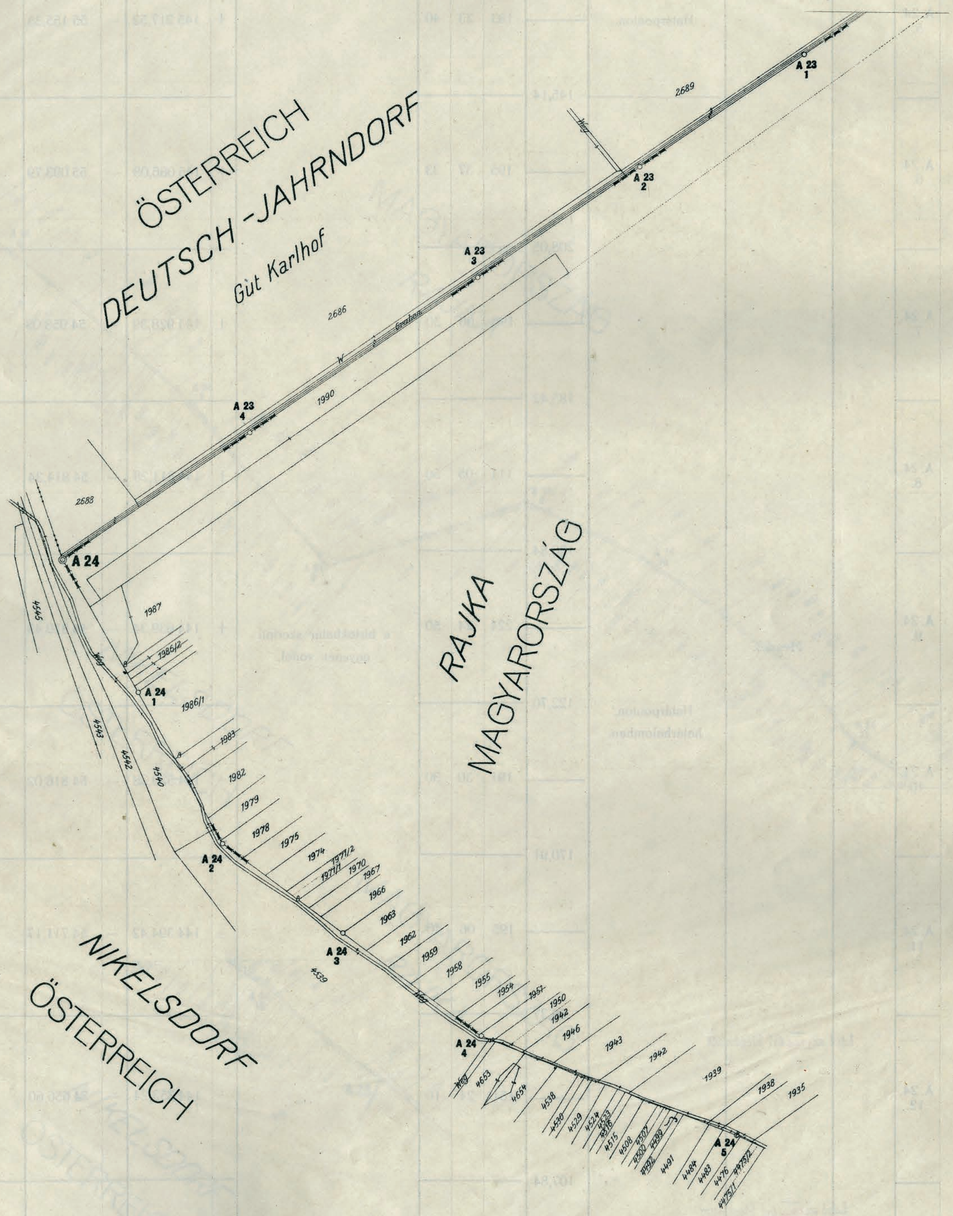


A határjelek						A határvonal	A határjelek összrendezői méterben				A határjelek keresztjére vonatkoztatott magasság méterben az Adria felett	Megjegyzés
száma		jellege	anyaga	elhelyezése	vízszintes távolsága méterben	Törési szög a határjeleken	leírása a következő határjelig. A határvonalat képezi:	±	y	±	x	
fők.	közönséges kő					° ' "						
1	2	3	4	5	6	7	8	9		10		11	12
	A. 24. 5.			Határponton.		183 23 40		+	145 217,52	—	55 155,35	128,87	Régi határkő mellett.
					145,14								
	A. 24. 6.					195 37 33		+	145 086,08	—	55 093,79	129,72	
					208,05								
	A. 24. 7.					190 06 30		+	144 928,39	—	54 958,08	129 84	
					185,42								
	A. 24. 8.					111 05 50		+	144 811,28	—	54 814,34	129,80	
					180,84								
	A. 24. 9.		Mészkő.			224 24 50	a birtokhatár szerinti egyenes vonal.	+	144 639,34	—	54 870,45	129,70	
				Határponton, határhalomban.	122,70								
	A. 24. 10.					191 30 30		+	144 529,38	—	54 816,02	129,15	
					170,91								
	A. 24. 11.					195 06 40		+	144 394,42	—	54 711,17	129,00	
					68,37								
	A. 24. 12.					161 24 10		+	144 353,24	—	54 656,60	129,09	
					107,84								
	A. 24. 13.					184 58 50		+	144 264,21	—	54 595,74	128,71	
					131,13								

Lásd az 1966. évi kiegészítőt

Lásd az 1966. évi kiegészítőt

A határvonal térképe.

Méretarány 1 : 2880.

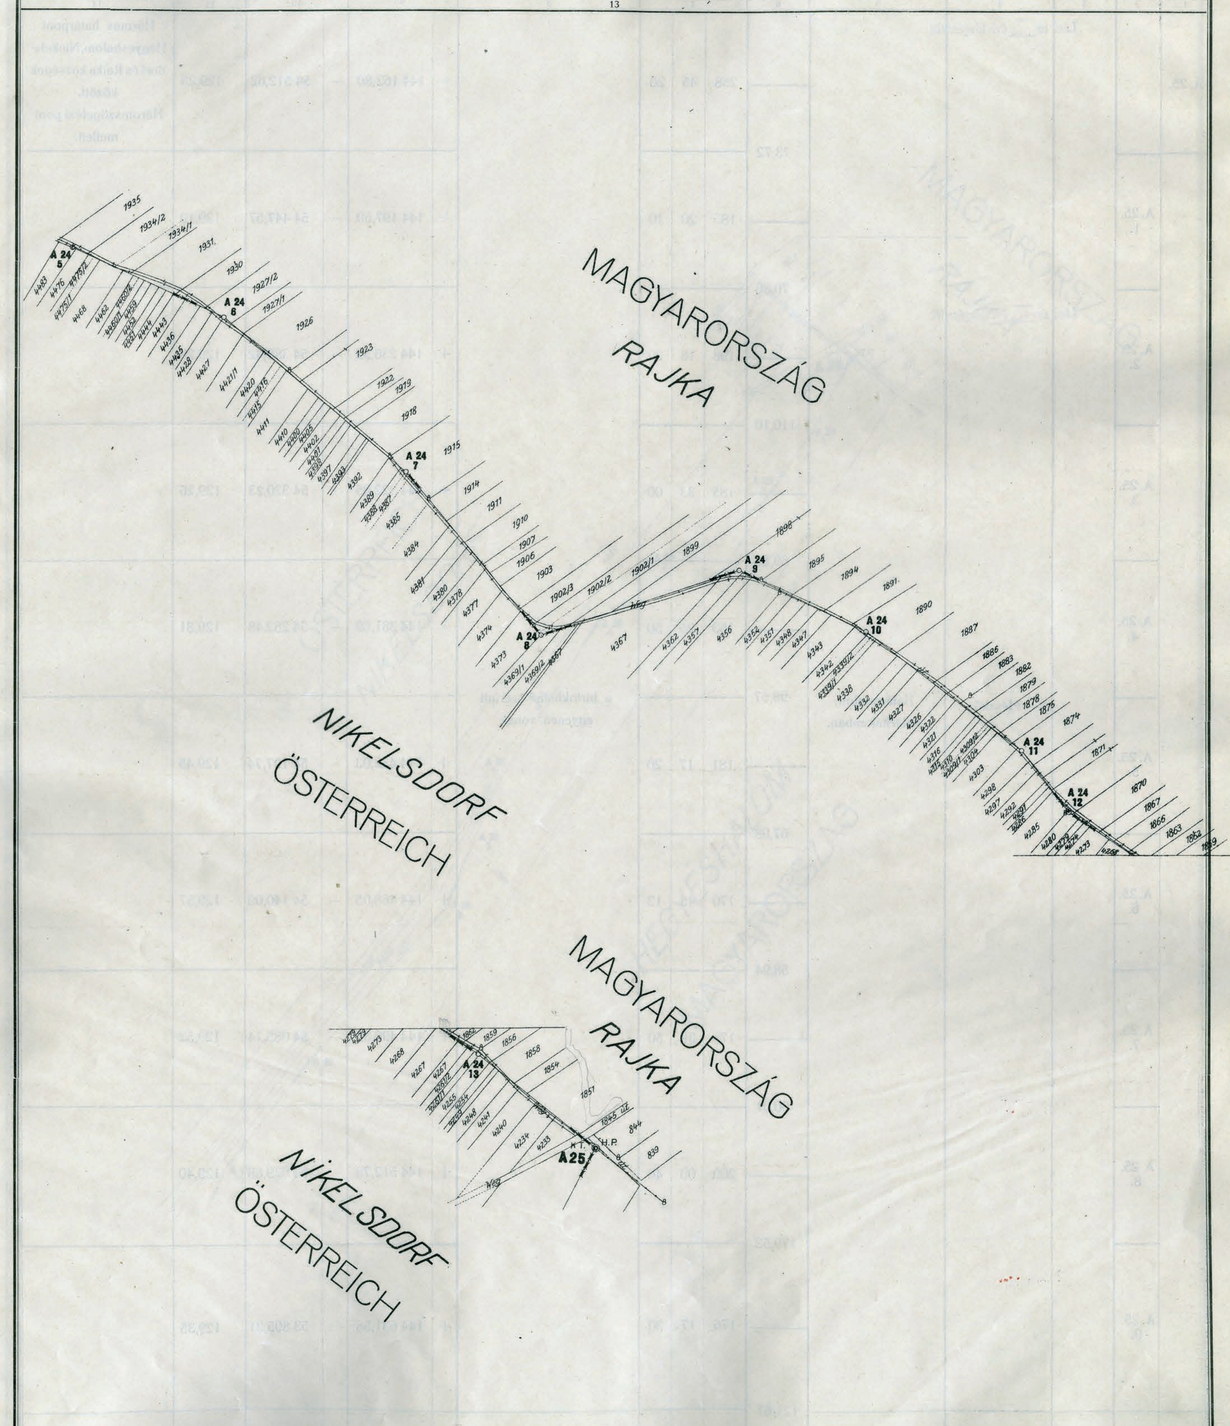


A határjelek						A határvonal		A határjelek összrendezői méterben					A határjelek keresztjére vonatkoztatott magasság méterben az Adria felett	Megjegyzés
száma		jellege	anyaga	elhelyezése	vízszintes távolsága méterben	Törési szög a határjeleken			leírása a következő határjelig. A határvonalat képezi:	±	y	±	x	
főkő	közönséges kő					°	′	″						
1	2	3	4	5	6	7			8	9		10		11	12
		Lásd az 1946 évi kiegészítőt													
A. 25.						258	45	20		+	144 162,80	—	54 512,62	129,25	Hármas határpont Hegyeshalom, Nickelsdorf és Rajka községek között. Háromszögelési pont mellett.
					73,72										
	A. 25. 1.					185	20	10		+	144 197,50	—	54 447,57	129,19	
					70,86										
		Lásd az 1946 évi kiegészítőt													
	A. 25. 2.					198	18	20		+	144 236,52	—	54 388,42	129,29	
					110,10										
	A. 25. 3.					185	33	00		+	144 322,95	—	54 320,23	129,26	
					69,84										
	A. 25. 4.					153	25	50		+	144 381,69	—	54 282,48	129,81	
			Mészkő.	Határponton, határhalomban.	98,57				a birtokhatár szerinti egyenes vonal.						
	A. 25. 5.					181	17	20		+	144 432,03	—	54 197,74	129,45	
					67,98										
	A. 25. 6.					170	45	12		+	144 468,05	—	54 140,09	129,57	
					58,94										
	A. 25. 7.					178	39	50		+	144 490,85	—	54 085,74	129,52	
					60,01										
	A 25. 8.					200	00	40		+	144 512,78	—	54 029,88	129,40	
					179,52										
	A. 25. 9.					176	17	30		+	144 631,58	—	53 895,31	129,35	
					121,67										

A határvonal térképe.

Méretarány 1 : 2880.


13

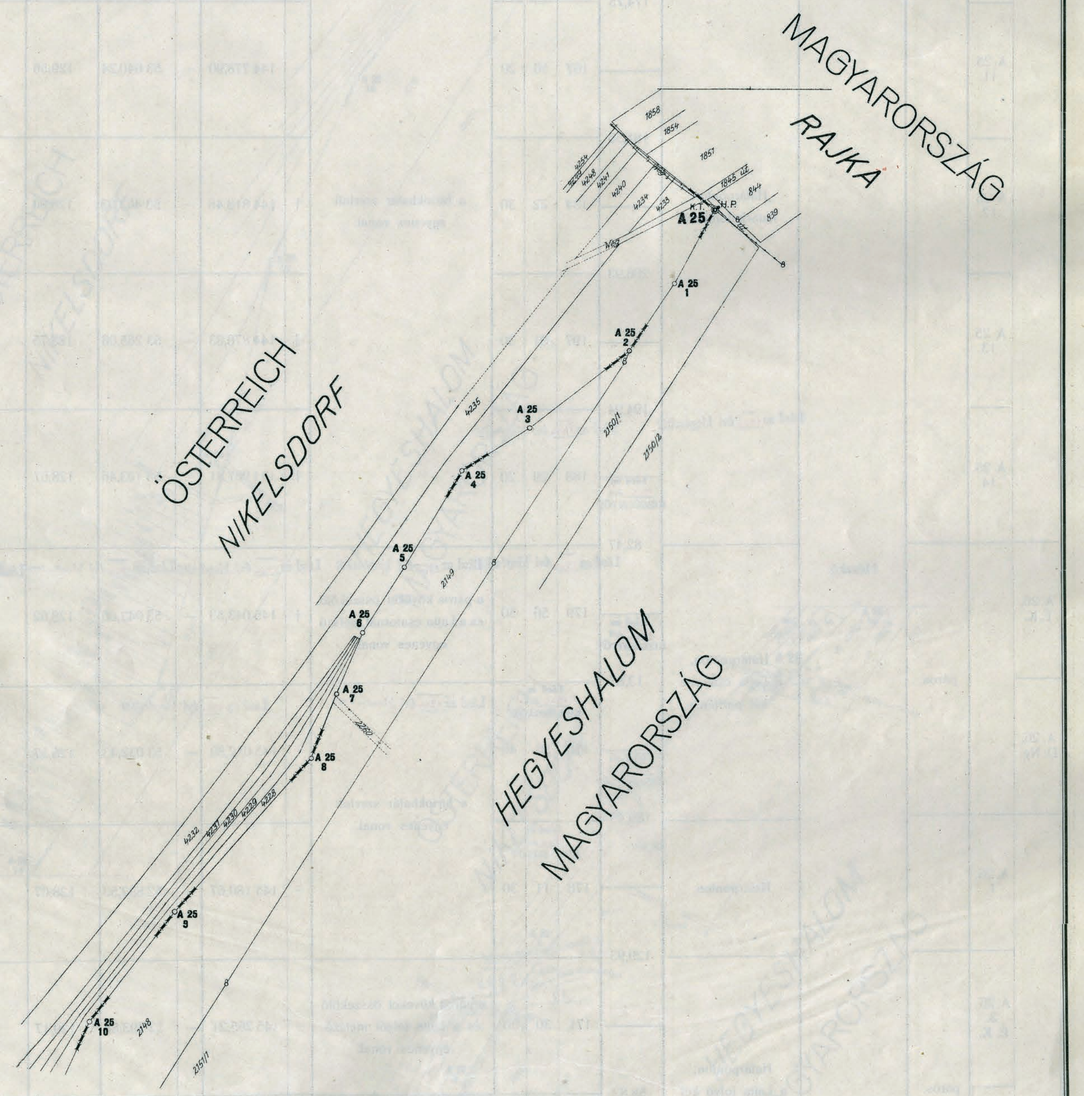

A határjelek						A határvonal					A határjelek összrendezői méterben				A határjelek keresztjére vonatkoztatott magasság méterben az Adria felett	Megjegyzés
száma		jellege	anyaga	elhelyezése	vízszintes távolsága méterben	Törési szög a határjeleken			leírása a következő határjelig. A határvonalat képezi:		±	y	±	x		
főkő	közönséges kő					o	'	"								
1	2	3	4	5	6	7			8		9		10		11	12
	A. 25. 10.				174,75	166	54	20			+	144 706,03	—	53 799,09	129,47	
	A. 25. 11.				181,55	167	56	20			+	144 778,90	—	53 640,24	129,56	
	A 25 12.			Határponton, határhalomban.	206,93	184	22	30	a birtokhatár szerinti egyenes vonal.		+	144 818,46	—	53 463,03	128,90	
	A. 25. 13.				194,94	197	01	30			+	144 878,83	—	53 265,08	128,75	
	A. 25. 14.			Lásd az 1946. évi kiegészítőt	Lásd az 1946. évi kiegészítőt	188	29	20			+	141 987,81	—	53 103,46	128,67	
			Mészkő.		82,47	Lásd az 1946. évi kiegészítőt			Lásd az 1946. évi kiegészítőt		Lásd az 1946. évi kiegészítőt		Lásd az 1946. évi kiegészítőt		Lásd az 1946. évi kiegészítőt	Lásd az 1946. évi kiegészítőt
	A. 26. É. K.			Határponton, a Lajta csatorna két partján.	13,87	179	56	50	a páros köveket összekötő és a Lajta csatornát metsző egyenes vonal.		+	145 043,53	—	53 042,66	128,62	
	A. 26. D. Ny.		páros.		189,49	179	58	40	a birtokhatár szerinti egyenes vonal.		+	145 052,89	—	53 032,43	128,57	
	A. 26. 1.			Határponton.	129,93	178	11	30			+	145 180,67	—	52 892,53	128,07	
	A. 26. 2. É. K.			Határponton, a Lajta folyó két oldalán	58,82	171	30	00	a páros köveket összekötő és a Lajta folyót metsző egyenes vonal.		+	145 265,21	—	52 793,88	129,17	
	A. 26. 2. D. Ny.		páros.		63,37	177	25	30	az árok görbevonalú, nyugati szegélye. (birtokhatár)		+	145 296,47	—	52 744,05	128,88	

A határvonal térképe.


Méretarány 1 : 2880.

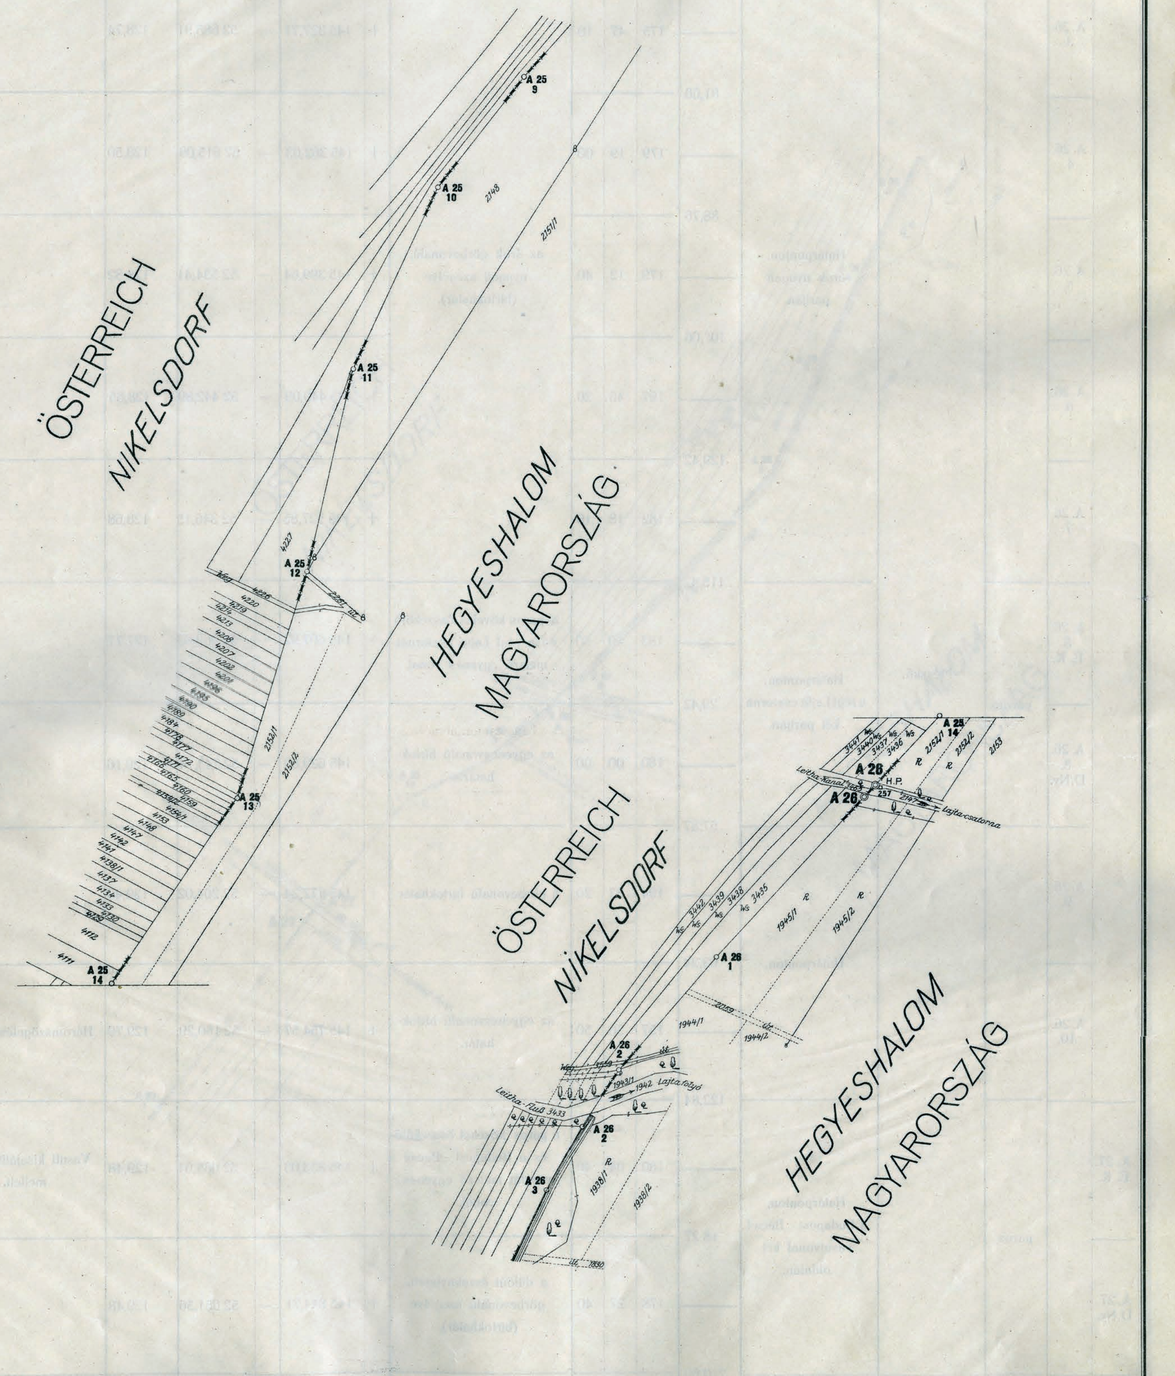

A határjelek						A határvonal	A határjelek összrendezői méterben				A határjelek keresztjére vonatkoztatott magasság méterben az Adria felett	Megjegyzés
száma		jellege	anyaga	elhelyezése	vízszintes távolsága méterben	Törési szög a határjeleken	leírása a következő határjelig. A határvonalat képezi:	±	y	±	x	
főkő	közönséges kő					o ' "						
1	2	3	4	5	6	7	8		9		10	11	12
	A. 26. 3.				81,66	175 47 10		+	145 327,71	—	52 688,91	128,74	
	A. 26. 4.				88,76	179 19 00		+	145 362,63	—	52 615,09	128,50	
	A. 26. 5.			Határponton, árok nyugali parlján.	100,06	179 12 40	az árok görbevonalú, nyugali szegélye (birtokhatár).	+	145 399,64	—	52 534,41	128,82	
	A. 26. 6.				129,42	197 46 20		+	145 440,09	—	52 442,89	128,65	
	A. 26. 7.				115,42	182 18 10		+	145 527,85	—	52 346,15	128,68	
	A. 26. 8. É. K.	páros.	Mészkő.	Határponton, a régi Lajta csatorna két partján.	29,42	183 30 50	a páros köveket összekötő és a régi Lajta csatornát melsző egyenes vonal.	+	145 607,92	—	52 263,03	127,77	
	A. 26. 8. D.Ny.				57,87	180 00 00	az egyenesvonalú birtokhatár.	+	145 629,60	—	52 243,14	129,16	
	A. 26. 9.			Határponton.	93,24	194 33 20	a görbevonalú birtokhatár.	+	145 672,24	—	52 204,02	129,40	
	A. 26. 10.				122,84	157 36 50	az egyenesvonalú birtokhatár.	+	145 754,57	—	52 160,29	129,70	Háromszögelési pont.
	A. 27. É. K.	páros		Határponton, a Budapest – Bécs-i vasutvonal két oldalán.	18,27	180 04 40	a páros köveket összekötő és a Budapest – Bécs-i vasutat melsző egyenes vonal.	+	145 833,03	—	52 065,61	129,48	Vasuli kisajátítási kő mellett.
	A. 27. D.Ny.				210,60	178 27 40	a dülőút északnyugati, görbevonalú szegélye (birtokhatár).	+	145 844,71	—	52 051,56	129,48	

A határvonal térképe.


Méretarány 1 : 2880.

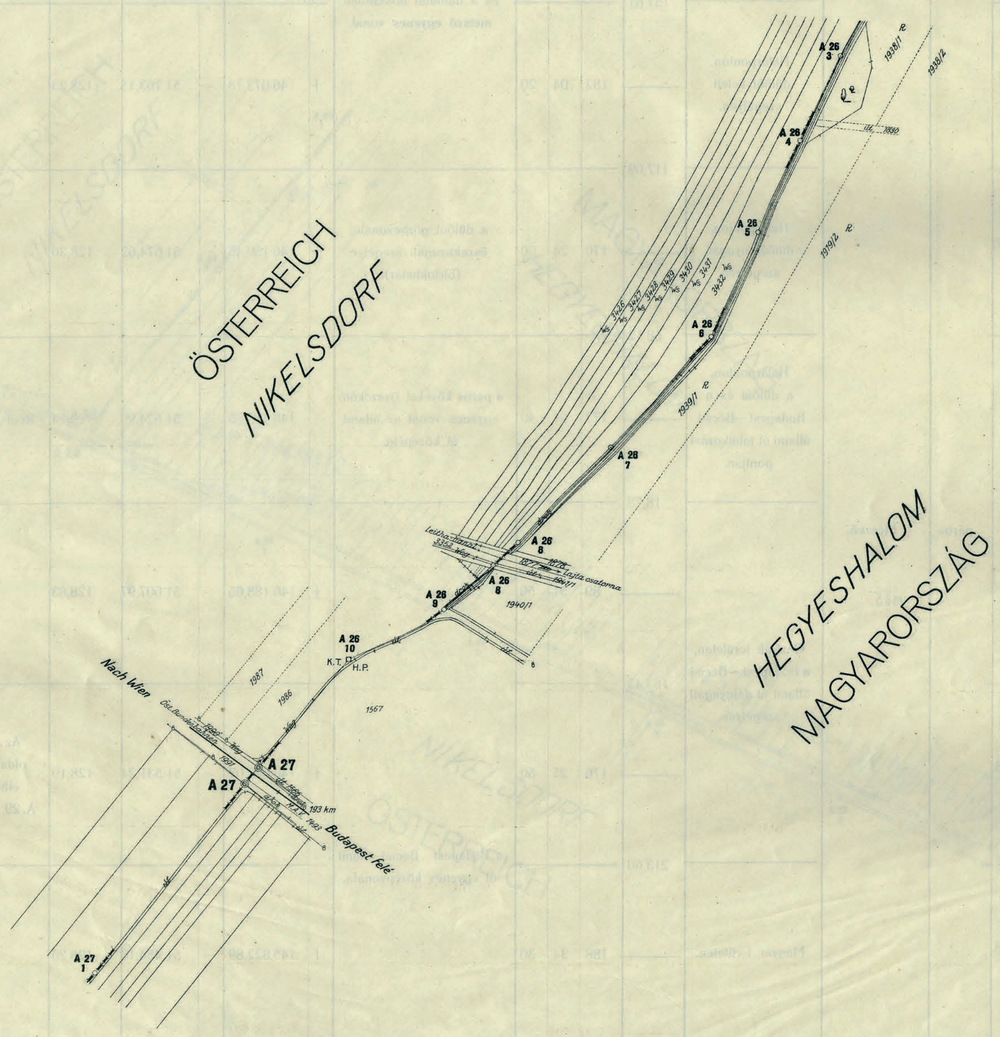

A határjelek						A határvonal	A határjelek összrendezői méterben				A határjelek keresztjére vonatkoztatott magasság méterben az Adria felett	Megjegyzés
száma		jellege	anyaga	elhelyezése	vízszintes távolsága méterben	Törési szög a határjeleken	leírása a következő határjelig. A határvonalat képezi:	±	y	±	x	
fők	közönséges kő					o ' "						
1	2	3	4	5	6	7	8		9		10	11	12
	A. 27. 1.			Határponton, dülőút nyugati szegélyén.		180 38 30		+	145 974,94	—	51 885,98	128,04	
					157,61		a határkövekel összekötő és a dülőutat hosszában metsző egyenes vonal.						
	A. 27. 2.			Határponton, dülőút keleti szegélyén.		182 04 20		+	146 073,78	—	51 763,15	128,23	
					117,09								
	A. 27. 3.			Határponton, dülőút nyugati szegélyén.		170 24 00	a dülőút görbevonalú, északnyugati szegélye (birtokhatár).	+	146 150,45	—	51 674,62	128,30	
					58,12								
A. 28. É. K.				Határponton, a dülőút és a Budapest – Bécs-i állami út találkozási pontján.		173 54 40	a páros köveket összekötő egyenes vonal az állami út közepéig.	+	146 180,65	—	51 624,96	129,14	Régi határkő mellett.
					18,78								
A. 28. D. Ny.		páros	Mészkő. 1985 évi KIEGÉSZÍTŐ			89 31 50		+	146 188,65	—	51 607,97	128,83	
				Osztrák területen, a Budapest—Bécs-i állami út délnyugati szegélyén.	183,43								
	A. 28. 1.					176 25 50		+	146 022,07	—	51 531,24	128,19	Az állami út két oldalán váltogatott elhelyezéssel az A. 29. sz. páros kőig.
					213,60		a Budapest Bécs-i állami út egyenes középvonala.						
	A. 28. 2.			Magyar területen.		188 34 30		+	145 822,89	—	51 454,16	128,26	
					143,85								
	A. 28 3.			Osztrák területen		170 51 50		+	145 697,99	—	51 382,85	127,96	
					189,95								

A határvonal térképe.


Méretarány 1 : 2880.

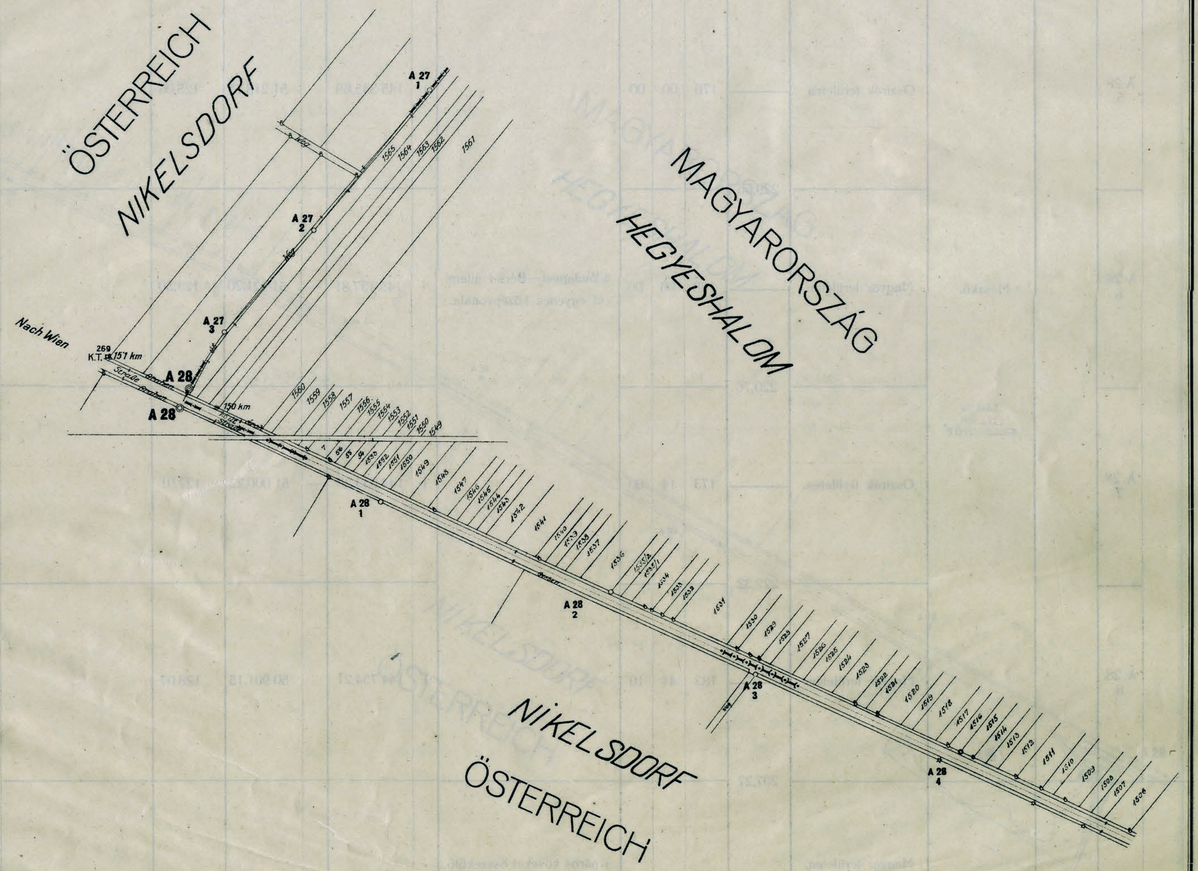

A határjelek					A határvonal			A határjelek összrendezői méterben				A határjelek keresztjére vonatkoztatott magasság méterben az Adria felett	Megjegyzés
száma		jellege	anyaga	elhelyezése	vízszintes távolsága méterben	Törési szög a határjeleken	leírása a következő határjelig. A határvonalat képezi:	±	y	±	x		
fokó	közönséges kő					° ' "							
1	2	3	4	5	6	7	8		9		10	11	12
	A. 28 4.		Lásd az 13466. évi KIEGÉSZÍTŐT	Magyar területen, az állami út északkeleti oldalán.		188 33 40		+	145 520,19	—	51 316,06	~~128,23~~	Régi határkő mellett. Az állami út két oldalán váltogatott elhelyezéssel az A. 29. sz. páros kőig.
			~~1926~~ Lásd az 13466. évi KIEGÉSZÍTŐT		199,83								
	A. 28 5.			Osztrák területen		176 00 00		+	145 345,69	—	51 218,75	128,06	
					229,66								
	A. 28 6.		Mészkő.	Magyar területen.		188 06 00	a Budapest—Bécs-i állami út egyenes középvonala.	+	145 137,81	—	51 121,20	~~128,30~~	
					220,76								
	A. 28. 7.		Lásd az 13466. évi KIEGÉSZÍTŐT	Osztrák területen.		173 14 00		+	144 953,20	—	51 000,22	127,91	
					222,32								
	A. 28 8.			Magyar területen		183 44 10		+	144 754,21	—	50 901,15	~~128,07~~	
					207,27								
A. 29. É.		páros.	Beton, műkőburkolattal.	Magyar területen, állami út északi oldalán.		264 27 00	a páros köveket összekötő egyenes vonal az állami út közepétől.	+	144 575,12	—	50 796,81	~~127,92~~	Háromszögelési pont.
					14,37								
A. 29. D.				Határponton, állami út déli oldalán.		179 25 10	a dülőút egyenesvonalú, délkeleti szegélye.	+	144 581,12	—	50 783,75	~~127,88~~	Régi községi határkő mellett.
					151,77								

A határvonal térképe.

Méretarány 1 : 2880.

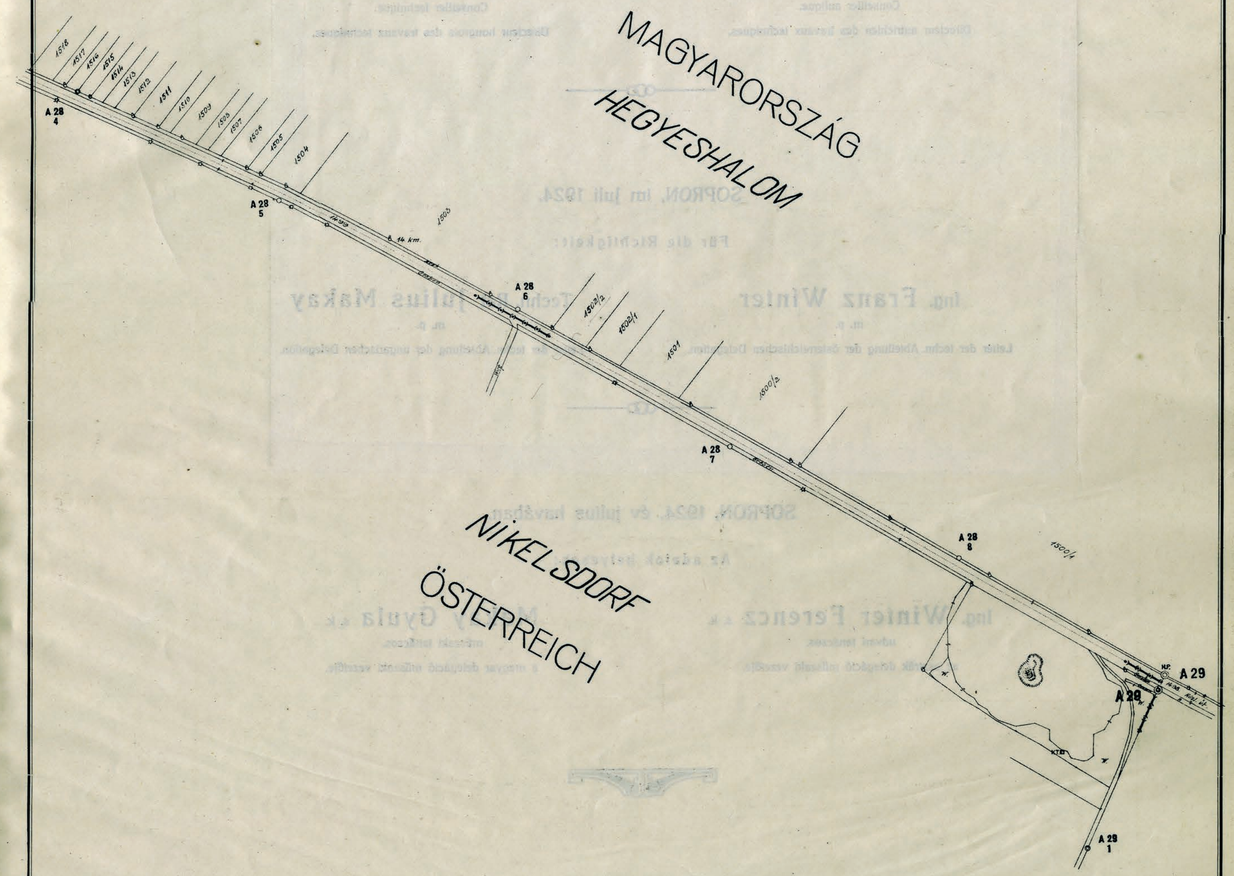

SOPRON, 1924. év julius havában.

Az adatok helyesek:

Ing. **Winter Ferencz** s. k.
udvari tanácsos.
az osztrák delegáció műszaki vezetője.

Makay Gyula s. k.
műszaki tanácsos.
a magyar delegáció műszaki vezetője.