MAGYAR-OSZTRÁK HATÁRMEGÁLLAPITÓ BIZOTTSÁG.

A

MAGYAR KIRÁLYSÁG

ÉS AZ

OSZTRÁK KÖZTÁRSASÁG

KÖZÖTTI

HATÁRVONAL RÉSZLETES LEIRÁSA

TÉRKÉPEKKEL.

B. IV. ALSZAKASZ.

1922.


Deutschkreuz
Nikitsch
Minihof
Kleinwarasdorf
Zinkendorf
Lestje
Brešlje
Nikitsch B.
Kőves dűlő
Petersdorfer Wald
Mönch W.

B IV. Alszakasz.

KIVONAT

a békeszerződések 27-ik fejezetéből.

Saint-Germain en Laye:

A 883. magassági ponttól (Irottkő):

„. . . északkelet felé és a 265. magassági pontig (Kamenje) körülbelül 2 km-re Nikitschtől délkeletre:

a helyszinen megállapitandó vonal, mely Liebing, Ólmod és Locsmándtól délkelet felé, Kőszegtől és az e helységtől Salamonfára vezető uttól északnyugatra halad;

innen észak felé és a Fertő-tó déli partján Holling és Hidegség között választandó pontig:

a helyszinen megállapitandó vonal, mely Nikitsch és Zinkendorftól keletre, Kövesd és Németperesztegtől nyugatra halad;

innen kelet felé és a 115. magassági pontig, körülbelül 8 km-re St. Johanntól délnyugatra:

a helyszinen megállapitandó vonal, mely a Fertő-tavat metszi és a szigettől, amelyen a 117. magassági pont van, délre halad, Magyarországnak hagyva a helyiérdekü vasutvonalat, amely Mexikó állomásról északnyugat felé halad, valamint az egész Főcsatornát, és amely Pamhagentől dél felé halad.“

Trianon:

A Mosonszentjánostól délnyugatra körülbelül 8 km-re fekvő 115. magassági ponttól:

„. . . nyugat felé a Fertő-tó déli partján Fertőboz és Hidegség közt választandó pontig:

a helyszinén megállapitandó vonal, amely Pomogytól délre halad, Magyarországnak hagyja az egész Főcsatornát és a helyiérdekü vasutvonalat, amely Mexikó állomásról északnyugat felé vezet, metszi a Fertő-tavat és a szigettől, amelyen a 117. magassági pont van, délre halad;

innen dél felé a 265. magassági pontig (Kamenje) körülbelül 2 km-re Fülestől délkeletre:

a helyszinén megállapitandó vonal, amely Nagyczenktől és Fülestől keletre, Németperesztegtől és Kövesdtől nyugatra halad:

innen délnyugat felé a 883. magassági pontig (Irottkő) körülbelül 9 km-re Kőszegtől délnyugatra:

a helyszinén megállapitandó vonal, amely Locsmándtól, Ólmodtól és Rendektől délkeletre, Kőszegtől és az e helységből Salamonfára vezető uttól északnyugatra halad.“

KIVONAT

az 1921. évi október hó 13-án Velencében aláirott jegyzőkönyvből, amely a nyugatmagyarországi kérdés rendezésére és a népszavazási terület határainak megállapitására vonatkozik:

„Kroisbach (Fertőrákos) községnek a Neusiedel (Fertő) tóban levő északi községi határának kiindulási pontjától a népszavazási terület határvonala követi a megjelölt községi határvonalat azon pontig, ahol eléri Ödenburg (Sopron) községi határát, s ezen tovahalad az Agendorf (Ágfalva) község északi községi határának találkozási pontjáig, majd ezen község északi határvonalán halad addig a pontig, ahol ujra csatlakozik Ödenburg (Sopron) város községi határához s ezen végighuzódik Harkau (Harka) község déli határvonalának eléréséig, amelyen végighalad Kohlendorf (Kópháza) déli községi határvonalával való egyesüléséig, azután addig a pontig, ahol eléri Zinkendorf (Nagyczenk) nyugati községi határát, ezt követve a trianoni vonal eléréséig s ezen tovahaladva addig a pontig, ahol eléri a Neusiedel (Fertő) tavat.“

KIVONAT

az 1922. évi november hó 22-én bizonyos kompenzációk tárgyában létrejött megegyezésből, amelyet a kormányok jóváhagytak és amely a határmegállapitó bizottsághoz 1922. évi december hó 3-án terjesztetett be:

Nagyczenk (Groß-Zinkendorf), Nikitsch (Füles) és Németpereszteg hármashatárpontja és Nikitsch (Füles), Sopronhorpács és Zsira (Tening) hármashatárpontja között a határvonal régi leirása az alábbi uj leirással volna helyettesitendő:

Nagyczenk (Groß-Zinkendorf), Nikitsch (Füles) és Németpereszteg hármashatárpontjától kezdve Nikitsch (Füles), Sopronkövesd és Sopronhorpács hármashatárpontjáig a vonal követi Nikitsch (Füles) és Németpereszteg közös határát, valamint Nikitsch (Füles) és Sopronkövesd közös határát az alábbi kataszteri parcellák kivételével:

a Nikitsch és Németpereszteg közös határa mentén a 2058. és 2059. számu kataszteri parcellák Magyarországhoz, a 2060 és 2061 számu parcellák Ausztriához jutnak,

a Nikitsch (Füles) és Sopronkövesd közös határa mentén a 2587. számu parcella Magyarországhoz jut.

A fent megjelölt hármashatárponttól Nikitsch (Füles), Sopronhorpács és Zsira (Tening) hármashatáráig a határvonal követi Nikitsch (Füles) és Sopronhorpács közös határát, ennek következtében Ausztriánál hagyja Zichy gróf és a nikitschi parasztok erdejét.“

KIVONAT

a csereegyezményből.

A határvonal a Trianon-ban és Saint-Germain en Laye-ben létrejött békeszerződések fentemlitett s a velencei jegyzőkönyv által módositott fejezeteinek végrehajtásaképen

a **Nagykövetek Tanácsának** 1920. évi julius hó 22-én a határmegállapitó bizottságok számára kiadott utasitásai,

a **Nagykövetek Tanácsának** 1921. évi junius hó 3-án a magyarországi határmegállapitó bizottságok számára kiadott pótutasitásai,

a **Nagykövetek Tanácsának** az 1921. évi december hó 13-án kelt velencei jegyzőkönyvben körülirt népszavazási terület határának megállapitására vonatkozó utasitásai,

a **Nagykövetek Tanácsának** 1923. évi január hó 27-én kelt rendelete, amely jóváhagyja a két érdekelt biztosnak fentemlitett 1922. évi november hó 22-i megegyezését és

a **Bizottság** alábbi ülésein hozott döntései alapján állapittatott meg:

1922. március 28-i	24. sz. jegyzőkönyv,
1922. junius 14-i	29. sz. jegyzőkönyv,
1922. december 5-i	47. sz. jegyzőkönyv,
1922. december 7-i	44. sz. jegyzőkönyv.

Angol megbizott:
A. J. Craven ezredes s. k.

Francia megbizott, elnök:
André Jocard őrnagy s. k.

Olasz megbizott:
Enrico Calma őrnagy s. k.

Osztrák megbizott:
Dr. Neugebauer István s. k.
miniszteri tanácsos.

Magyar megbizott:
Dr. Träger Ernő s. k.
miniszteri osztálytanácsos.

Általános megjegyzések.

Az uj állami határvonal a Magyar Királyság és az Osztrák Köztársaság között három szakaszra osztatott, mely szakaszok A, B, C, betükkel jelöltettek meg. Az A szakasz a Köpcsény-Kittsee hármas országhatárponttól (Magyarország, Ausztria és Csehszlovákia közös határpontja) a Fertő tóban elhelyezett szakaszhatárkőig, a B szakasz a megnevezett szakaszhatárkőtől az Irottkőig (883. magassági pont), a C szakasz az Irottkőtől a tókai hármas országhatárpontig (Tauka, 380. magassági pont; Ausztria, Magyarország és a Szerb-Horvát-Szlovén Állam közös határpontja) terjed.


Minden szakasz hat alszakaszra osztatott, melyek szakaszonként északról kezdődőleg római számjegyekkel jelöltettek meg. (A I., A II., stb. B I., B II., stb.) Ezen beosztás azonban a határkövek számozásánál feltüntetést nem nyert, mert csak a müszaki munkák célszerübb megszervezése s a végső okmányok áttekinthetőbb csoportositása érdekében történt.

A határvonal megjelölésére a természetben a következő határjelek alkalmaztattak:

A) Határoszlopok. Az északi (Köpcsény-Kittsee) és a déli (Tóka-Tauka) hármas ország határpontokon.

B) Határkövek:

1. Szakaszhatárkő.

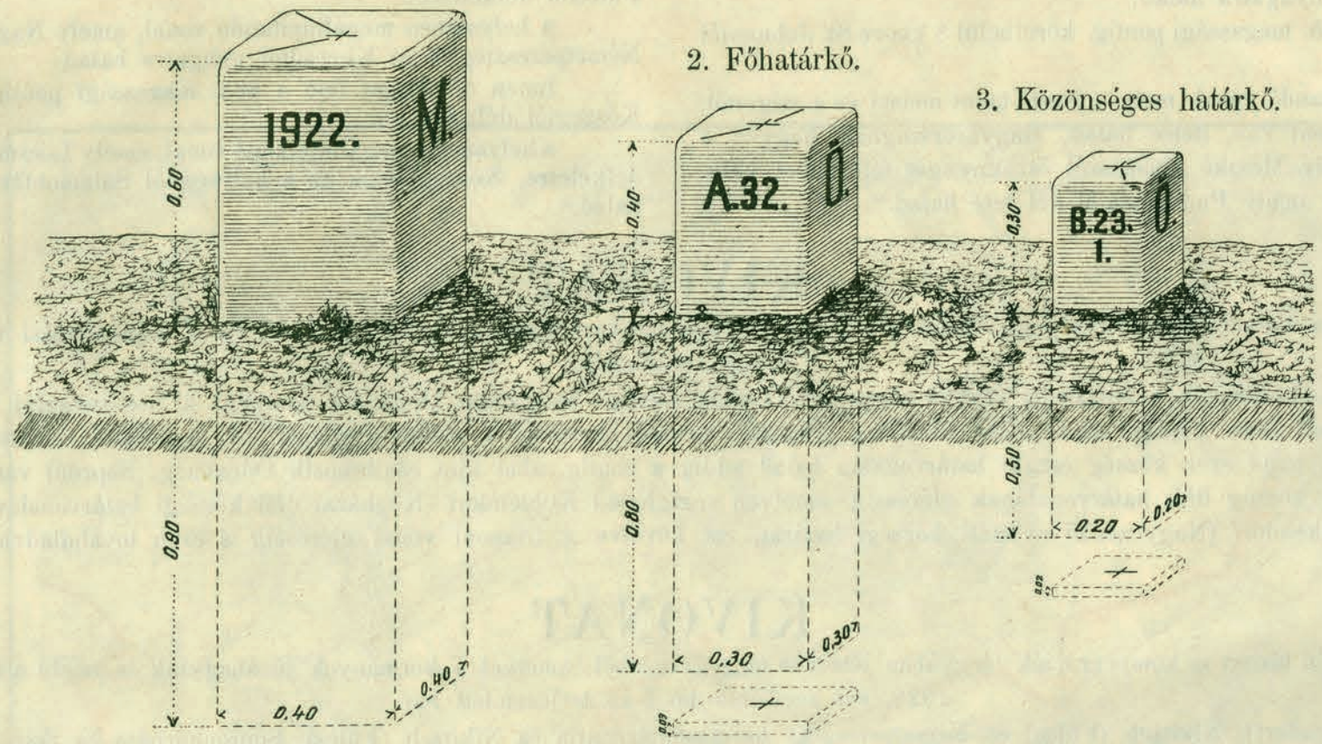

2. Főhatárkő.

3. Közönséges határkő.

Megjegyzés: A fő- és közönséges határkövek központosan elhelyezett földalatti alátétlapokkal vannak ellátva.

C) Különleges határjelek. A kivételes esetekben alkalmazott különleges határjelek leirását és minőségét a jelen határleirás esetenként tünteti fel.

Szakaszhatárkő alkalmaztatott a szakaszok kezdő, illetőleg végpontján, vagyis a Fertő tóban s az Irottkőn.

Főhatárkő alkalmaztatott: 1) az állami határvonal főbb törési pontjain, 2) községi hármashatárpontokon, 3) az állami határvonalnak valamely természetes vagy mesterséges terepfővonallal való metszéspontján, ugymint vasutak, főbb utak, folyók átmetszésénél.

Közönséges határkő alkalmaztatott a határvonal többi helyein a békeszerződés határozmányai (II. rész 34. cikk) és a bizottsági különleges utasitások értelmében, amelyek előirják, hogy a köveket láttávolságnyira kell elhelyezni.

A határjelek számozása. A számozás menete az északi hármas országhatárpontról kiinduló határvonal haladási irányát követi.

A szakaszhatárkövek azon szakasz betüjét viselik, melynek kezdőpontján állanak.

A főhatárkövek szakaszonként 1-től kezdődőleg folytatólagosan arab számjegyekkel vannak megjelölve s a számjegyek előtt viselik az illető szakasz betüjét (pl. A. 25, B. 82, C. 45).

A közönséges határkövek minden egyes főhatárkőtől 1-el kezdett ugyancsak arab számjegyekkel vannak megjelölve s e sorszám fölött viselik azon főkő számát, melytől kezdődőleg számoztattak. A szakaszok kezdőpontján álló kövek e számozásnál 0 számu főköveknek tekinttetnek A 0, B 0, C 0.

A különleges határjelek csak közönséges határkövek helyett alkalmaztattak s számozásuk is a közönséges határkövek számozásának szabályai szerint történt.

A határkövek általában a határvonalon vannak elhelyezve, az eltérő esetek a jelen határleirás megfelelő rovataiban vannak feltüntetve.

Ha a határvonal valamely út vagy közvetlenül átmérhető vizfolyás középvonalán halad, a határkövek az út vagy a vizfolyás két oldalán váltogatva helyeztettek el.

Páros kövek alkalmaztattak:

1. ahol a határvonal utat, vasutat, vizfolyást stb. metsz keresztül.
2. ahol valamely tereprészlet (út, folyó, patak, árok stb.) középvonala mint állami határvonal kezdődik és végződik, ezen tereprészlet két oldalán.
3. közvetlenül át nem mérhető folyók azon részeinek egész hosszában a két parton, amely részeken a folyók középvonala állami határvonalat képez.

Megjegyzés a jelen határleirás 7. rovatához.

A törési szög az egyes határjeleken azt a szöget jelenti, melynek csúcspontja az illető jelen van és szárai a megelőző s a következő határjelekhez vont egyenesek. A szöget a megelőző határjelhez vont egyenesnek az óramutató járásával megegyező mozgása irja le.

Megjegyzés a 9—10. rovatokhoz:

A határjelek derékszögű összrendezői az A I—VI és B I—V alszakaszban a stereografikus vetületen, budapesti déllőre vonatkoztatva, a B VI és C I—VI alszakaszban a hengervetület középső rendszerében vannak megadva.

A határvonal menete a nem állandó jellegü vagy természeti változásnak alávetett határrészleteknél az esetleg később bármilyen oknálfogva bekövetkezett változások (pld. vizmeder megváltozása stb.) után is a határfelmérés alkalmával talált állapot szerint érvényes.

JELMAGYARÁZAT.

Állami határ

Állami határ birtokrészlet esetén

Községi határ

Birtok v. müvelési ág határ

Természetben meg nem állapitható birtokhatár

Földrészlet — 140

Földrészlet kő vagy fa házzal — 461

Szakasz határkő — B

Fő határkő — egyszerü — C 27

Fő határkő — páros — C 53 — C 53

Közönséges határkő — egyszerü — B 32/7

Közönséges határkő — páros — A 27/5 — A 27/5

Sokszögpont, magasságipont

Kilométer kő — 3 km

Régi községi vagy uradalmi határ halom

Birtokhatárkő

Határkaró

Háromszögelési pont — felsö rendü — Tarcsa

Háromszögelési pont — a határ vonalon — K.T. — H.P.

Háromszögelési pont — magyar területen — H.P.

Háromszögelési pont — osztrák területen — K.T.

Háromszögelési pont — egyszerszmind fő — H.P. — C 57

Háromszögelési pont — vagy közönséges határkő — K.T. — A 73/2

Szántó megjelölés nélkül

Rét — W — R

Legelő — W — L

Szőlő

Kert

Erdő

Mocsár

Nádas

Kő v. fa kereszt

Temető

Homok v. kavics verem

Agyagverem, Téglavető

Vasút

Ló vasút

Kő út árokkal — Straße kő út

Kő út árok nélkül — Straße kő út

Nem kövezett útak — Weg

Árok — Graben — árok

Kőhid


Fahid

Gyalog átjáró

Védtöltés

Zsilip

Vizi malom

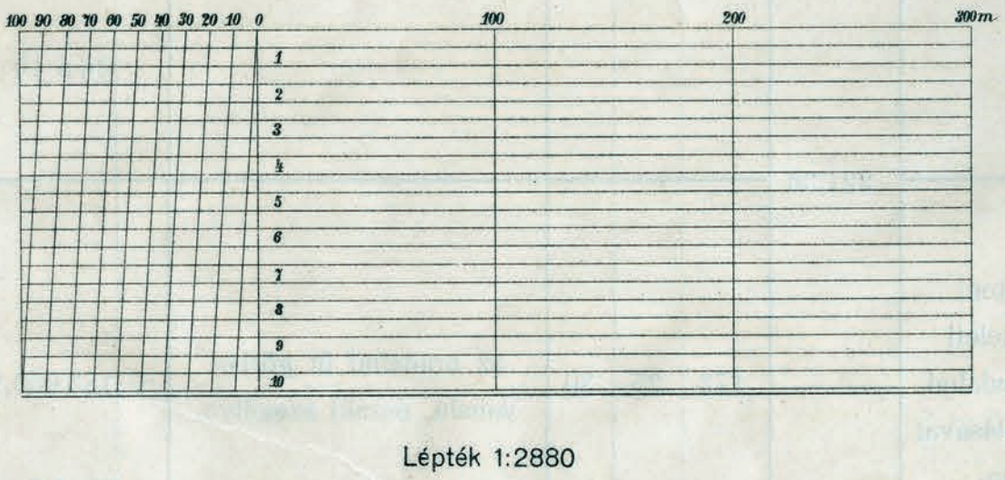

Lépték 1:2880

A határjelek						A határvonal				A határjelek összrendezői méterben				A határjelek keresztjére vonatkoztatott magasság méterben az Adria felett	Megjegyzés
száma		jellege	anyaga	elhelyezése	vízszintes távolsága méterben	Törési szög a határjeleken			leírása a következő határjelig. A határvonalat képezi:	±	y	±	x		
főkő	köznséges kő					°	′	″							
1	2	3	4	5	6	7			8	9		10		11	12
B. 43.				Határponton, két régi határhalom között uradalmi árok északi partján, utak kezdetén.		135	21	20	az uradalmi árok északnyugati görbevonalú szegélye.	+	183 886,15 96161,82	—	17 671,64 9318,13	187,62	Hármas határpont Girm, Harka és Deutschkreuz községek között.
			Mészkő. Lásd az 1968. évi KIEGÉSZÍTŐT		132,83										
	B. 43. 1.			Határponton, uradalmi árok északnyugati partján.		175	25	00	az uradalmi árok egyenesvonalú északnyugati szegélye.	+	183 770,38 96900,77	—	17 736,91 9352,54	187,46	
					149,36										
	~~B. 43. 2.~~		Átalakított régi határkő.			~~207~~	~~28~~	~~00~~	~~az uradalmi árok egyenesvonalú, északi szegélye.~~	~~+~~	~~183 046,48~~ 96835,44	~~—~~	~~17 820,47~~ 9396,60	~~186,87~~	Keresztmetszet: ~~25/56 cm.~~ Magasság: 30 *cm.*
					168,12										
	B. 43. 3.			Határponton, uradalmi árok északi partján.		174	57	20	az uradalmi árok görbevonalú, északi szegélye.	+	183 479,38 96747,33	—	17 839,63 9406,71	183,94	Keresztmetszet: 26/34 *cm.* Magasság: 30 *cm.*
					217,37										
	B. 43. 4.					178	59	50		+	183 266,33 96634,99	—	17 883,31 9429,74	181,54	
					221,36										
	B. 43. 5.		Mészkő.	Határponton, a patak keleti oldalán, uradalmi árok betorkolásával szemben.		173	25	30	az uradalmi út görbevonalú, északi szegélye.	+	183 050,18 96521,02	—	17 931,59 9455,20	180,34	
					97,01										
	B. 43. 6.			Határponton, uradalmi és községi út keresztezésénél.		165	09	10	az uradalmi út görbevonalú, északnyugati szegélye.	+	182 958,52 96472,69	—	17 963,45 9472,00	184,18	
					47,89										

A határvonal térképe.

Méretarány 1 : 2880.


Lásd az 1968. évi kiegészítőt



A határjelek						A határvonal				A határjelek összrendezői méterben				A határjelek keresztjére vonatkoztatott magasság méterben az Adria felett	Megjegyzés
száma		jellege	anyaga	elhelyezése	vízszintes távolsága méterben	Törési szög a határjeleken			leírása a következő határjelig. A határvonalat képezi:	±	y	±	x		
főkő	közönséges kő					°	′	″							
1	2	3	4	5	6	7			8	9		10		11	12
	B. 43. 7.		Átalakított régi határkő.	Határponton, uradalmi út északnyugati szegélyén.	267,23	174	58	20	az uradalmi út egyenesvonalú északnyugati szegélye.	+	182 918,80 96451,75	—	17 990,26 9486,13	185,98	Keresztmetszet: 46/42 *cm.* Magasság: 42 *cm.*
	B. 43. 8.				235,54	179	17	50	a régi határkövekkel kijelölt törtvonalú birtokhatár.	+	182 711,16 96342,26	—	18 158,70 9574,95	179,74	Keresztmetszet: 42/43 *cm.* Magasság: 36 *cm.*
B. 44. Ny.		páros		Határponton, törvényhatósági út délnyugati szegélyén.	14,78	210	46	10	a páros köveket összekötő és a Harka-Deutschkreuz-i törvényhatósági utat metsző egyenes vonal.	+	182 529,98 96246,72	—	18 309,41 9654,42	179,60	
B. 44. K				Határponton, törvényhatósági út északkeleti szegélyén.	223,56	179	14	50	a dűlőút görbevonalú, déli szegélye.	+	182 515,38 96239,02	—	18 311,72 9655,64	179,80	
B. 45.				Határponton, községi út nyugati szegélyén.	217,21	175	50	00	a birtokhatár szerinti görbe vonal.	+	182 294,96 96122,80 121,3	—	18 349,71 9675,67 95,3	179,08	Hármas határpont Kópháza, Deutschkreuz és Harka községek között.
B. 46. Ny.		páros	Mészkő.	Határponton, a vasút északnyugati kisajátítási határán.	21,38	175	55	10	a páros köveket összekötő és a Sopron – Oberloisdorf-i vasutat metsző egyenes vonal.	+	182 084,13 96011,63	—	18 402,00 9703,24	183,89	
B. 46. K.				Határponton, a vasút délkeleti kisajátítási határán.	22,35	189	34	40	a birtokhatár szerinti görbe vonal.	+	182 063,80 96.000,91	—	18 408,61 9706,73	184,64	
	B. 46. 1.		Lásd az 1984 évi KIEGÉSZÍTŐT	Határponton, uradalmi árok északnyugati szegélyén.	56,62	148	23	50	az uradalmi árok görbevonalú, északnyugati szegélye.	+	182 041,69 95989,25	—	18 411,89 9708,46	185,01	

A határvonal térképe.

Méretarány 1 : 2880.

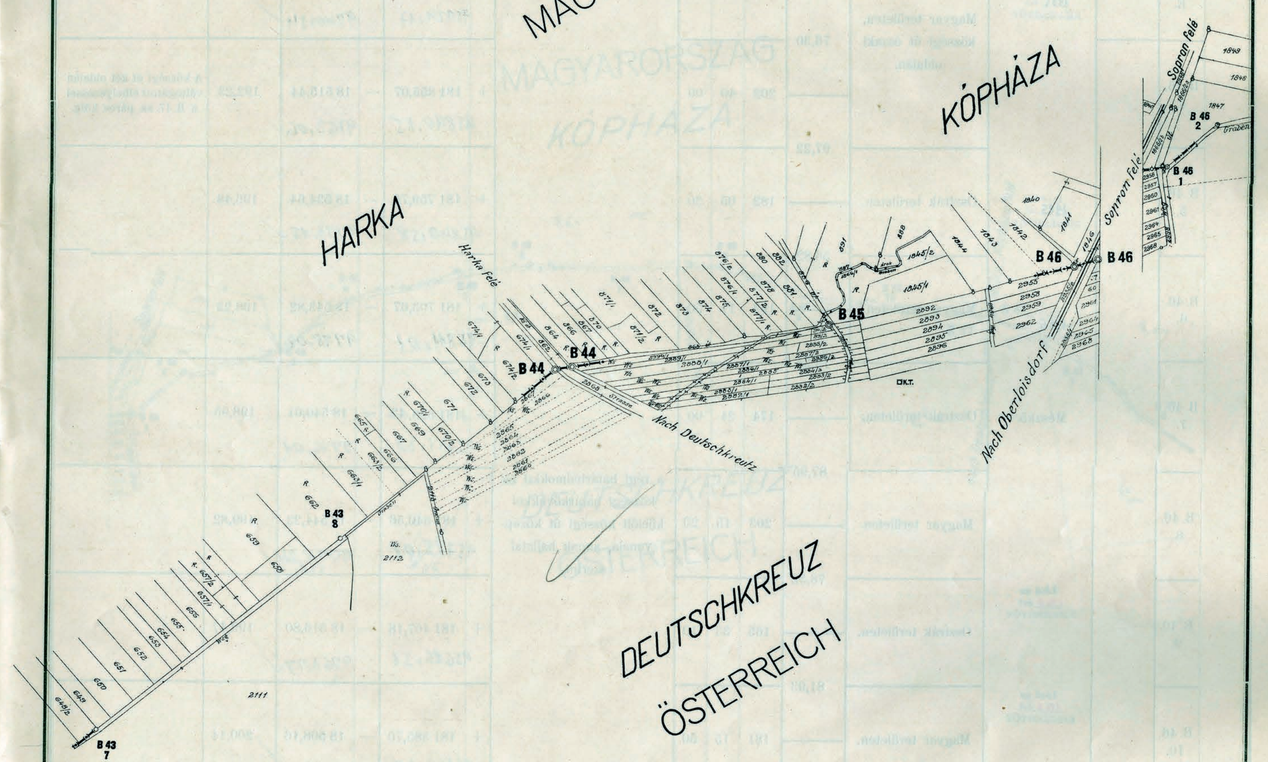


A határjelek száma főkő	A határjelek száma közönséges kő	jellege	anyaga	elhelyezése	vízszintes távolsága méterben	A határvonal Törési szög a határjeleken °	'	"	leírása, a következő határjelig. A határvonalat képezi:	A határjelek összrendezői méterben ±	y	±	x	A határjelek keresztjére vonatkoztatott magasság méterben az Adria felett	Megjegyzés
1	2	3	4	5	6	7			8	9		10		11	12
	B. 46. 2.	páros	Lásd az 1985 évi KIEGÉSZÍTŐT	Határponton, uradalmi árok északi szegélyén.		205	37	20	az uradalmi árok görbevonalú, északi szegélye a B. 46. 3. sz. páros kövek közötti felezőpontig.	+	181 998,35	—	18 448,31	186,16	
											95966,40		9727,66		
	B. 46. 3. D.		Lásd az 1968 évi KIEGÉSZÍTŐT	Osztrák területen, községi út déli oldalán.	84,56	76	05	10		+	181 916,45	—	18 469,37	189,27	
			Lásd az 1985 évi KIEGÉSZÍTŐT								95923,21		9738,76		
	B. 46. 3. É.		Lásd az 1968 évi KIEGÉSZÍTŐT	Magyar területen, községi út északi oldalán.	3,82	264	15	20		+	181 918,26	—	18 472,73	189,07	Lásd az 1968 évi kiegészítőt
			Lásd az 1985 évi KIEGÉSZÍTŐT								95924,17		9740,54		
	B. 46. 4.				76,30	202	40	00		+	181 855,07	—	18 515,44	192,23	A községi út két oldalán váltogatott elhelyezéssel a B. 47. sz. páros kőig.
											95890,85		9763,06		
	B. 46. 5.		Lásd az 1985 évi KIEGÉSZÍTŐT	Osztrák területen.	97,22	182	05	30		+	181 759,75	—	18 534,64	196,48	
											95840,58		9773,18		
	B. 46. 6.		Lásd az 1985 évi KIEGÉSZÍTŐT	Magyar területen.	56,82	192	11	50		+	181 703,67	—	18 543,82	198,23	
											95811,01		9778,02		
	B. 46. 7.		Mészkő.	Osztrák területen.	75,34	174	21	00		+	181 628,42	—	18 540,01	198,95	
											95771,33		9776,01		
	B. 46. 8.			Magyar területen.	87,95	203	15	20	a régi határhalmokkal és községi határkövekkel kijelölt községi út középvonala, annak hajlatai szerint.	+	181 540,56	—	18 544,23	199,82	
											95725,01 74,2		9778,24 21,5		
	B. 46. 9.		Lásd az 1968 évi KIEGÉSZÍTŐT	Osztrák területen.	78,32	165	33	10		+	181 467,18	—	18 516,80	199,47	
											95686,31		9763,77		
	B. 46. 10.		Lásd az 1968 évi KIEGÉSZÍTŐT	Magyar területen.	81,93	181	15	50		+	181 385,70	—	18 508,16	200,14	
											95643,35		9759,22		
	B. 47. Ny.		Lásd az 1968 évi KIEGÉSZÍTŐT	Osztrák területen, két út keresztezésénél a délnyugati sarokban.	73,21	161	07	10		+	181 313,04	—	18 498,83	201,77	
											95605,04		9754,30		
	B. 47. K.	páros	Lásd az 1968 évi KIEGÉSZÍTŐT	Magyar területen, két út keresztezésénél az északkeleti sarokban.	10,18	219	55	30		+	181 303,07	—	18 500,87	201,65	
											95599,78		9755,37		
	B. 47. 1.		Lásd az 1968 évi KIEGÉSZÍTŐT	Osztrák területen, községi út délnyugati szegélyén.	85,22	190	03	40		+	181 228,05	—	18 460,40	200,95	A községi út két oldalán váltogatott elhelyezéssel a B. 48. sz. páros kőig.
											95560,22		9734,03		
					82,74										

A határvonal térképe.

Méretarány 1 : 2880.

Lásd az 1968 évi kiegészítőt

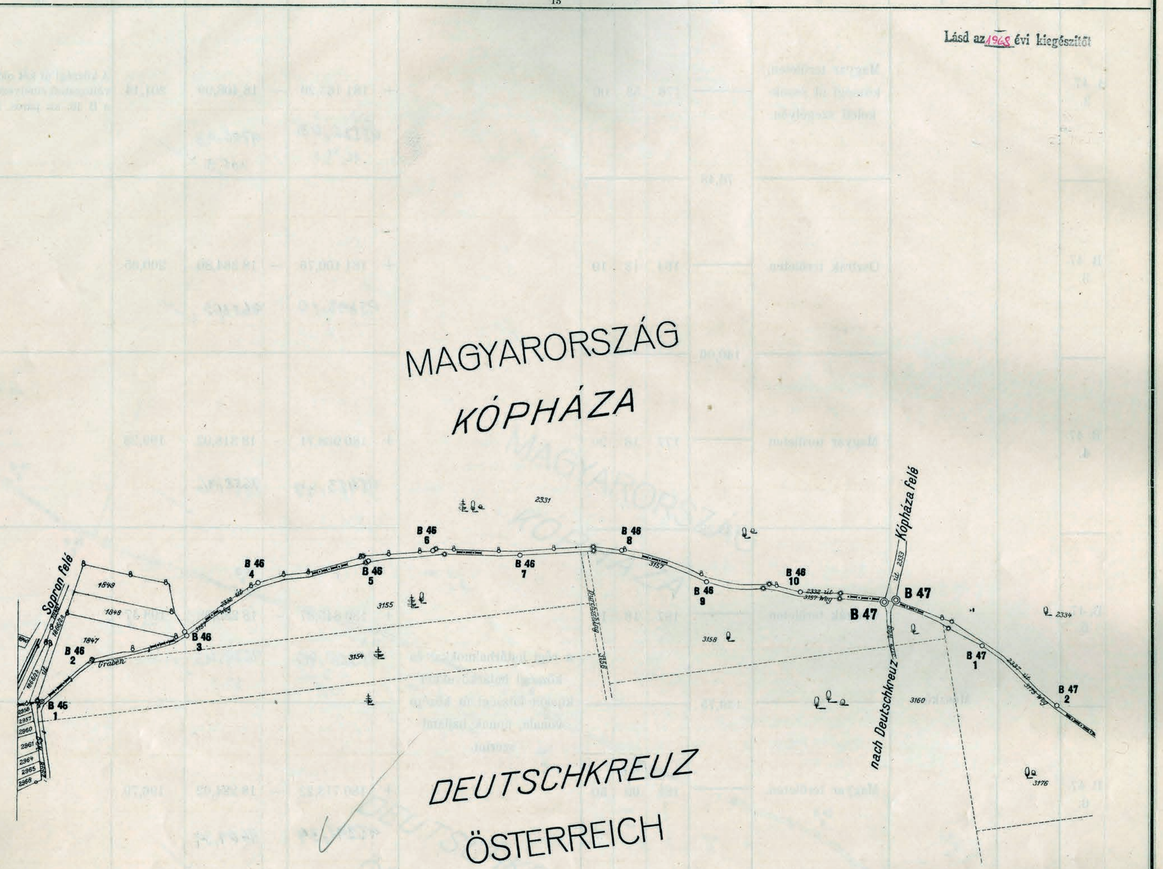

A határjelek						A határvonal	A határjelek összrendezői méterben				A határjelek keresztjére vonatkoztatott magasság méterben az Adria felett	Megjegyzés
száma		jellege	anyaga	elhelyezése	vízszintes távolsága méterben	Törési szög a határjeleken	leírása a következő határjelig. A határvonalat képezi:	±	y	±	x	
főkő	közönséges kő					° ' "						
1	2	3	4	5	6	7	8		9		10	11	12
	B. 47. 2.			Magyar területen, községi út északkeleti szegélyén.		176 53 00		+	181 163,20	—	18 408,99	201,14	A községi út két oldalán váltogatott elhelyezéssel a B. 48. sz. páros kőig.
					76,48				95516,03 12 4,8		9706,93 105,9		
	B 47. 3.			Osztrák területen.		164 13 10		+	181 100,76	—	18 364,80	200,65	
					140,06				95493,10		9683,63		
	B. 47. 4.			Magyar területen.		177 16 20		+	180 968,71	—	18 318,02	199,28	
					128,28				95423,47		9658,96		
	B. 47. 5.			Osztrák területen.		187 16 10		+	180 845,87	—	18 280,98	198,47	
			Mészkő.		139,75		a régi határhalmokkal és községi határkövekkel kijelölt községi út középvonala, annak hajlatai szerint.		95358,70 40,9		9639,43 38,1		
	B. 47. 6.			Magyar területen.		185 09 50		+	180 718,22	—	18 224,02	196,79	
					113,83				95291,39		9609,39		
	B. 47. 7.			Osztrák területen.		172 45 30		+	180 618,83	—	18 168,46	195,66	
					167,21				95238,99		9580,10		
	B. 47. 8.			Magyar területen.		194 01 10		+	180 463,72	—	18 105,90	193,35	
					85,92				95157,20		9547,11		
	B. 47. 9.			Osztrák területen.		166 19 00		+	180 394,17	—	18 055,41	192,09	
					150,19				95120,52 78,7		9520,49 79,2		

A határvonal térképe.


Méretarány 1 : 2880.



A határjelek						A határvonal		A határjelek összrendezői méterben				A határjelek keresztjére vonatkoztatott magasság méterben az Adria felett	Megjegyzés
száma		jellege	anyaga	elhelyezése	vízszintes távolsága méterben	Törési szög a határjeleken	leírása a következő határjelig. A határvonalat képezi:	±	y	±	x		
főkő	közönséges kő					° ′ ″							
1	2	3	4	5	6	7	8		9		10	11	12
	B. 47. 10.			Magyar területen, községi út északi oldalán.	149,60	187 29 30		+	180 255,18 95047,26	—	17 998,41 9490,43	191,19	A községi út két oldalán váltogatott elhelyezéssel a B. 48. sz. páros kőig.
	B. 47. 11.		Lásd az 1968 évi KIEGÉSZÍTŐT	Osztrák területen.	88,53	158 53 30		+	180 125,31 94978,76 21,0	—	17 924,08 9451,24 51,0	189,34	
Lásd az 1968 évi KIEGÉSZÍTŐT	B. 48. É. K.	páros	Lásd az 1968 évi KIEGÉSZÍTŐT	Magyar területen, községi út északkeleti szegélyén.	5,76	304 14 30	a régi határhalmokkal és községi határkövekkel kijelölt községi út középvonala, annak hajlatai szerint.	+	180 037,77 94932,60	—	17 910,71 9444,19	188,68	A két községi út középvonalának metszéspontja összeesik Nagyczenk, Deutschkreuz és Kópháza községek hármas határpontjával.
	B. 48. D. Ny.			Osztrák területen, községi út délnyugati szegélyén.	91,12	96 53 50		+	180 041,69 94934,66	—	17 906,49 9441,96	189,13	
	B. 48. 1.		Mészkő. Lásd az 1968 évi KIEGÉSZÍTŐT	Osztrák területen, községi út nyugati oldalán, határhalomban.	120,63	211 27 30		+	179 982,85 94903,64	—	17 836,90 9405,27	189,35	A községi út két oldalán váltogatott elhelyezéssel a B. 49. sz. páros kőig.
	B. 48. 2.		1985 KIEGÉSZÍTŐT	Magyar területen.	110,62	182 47 30		+	179 964,48 94893,95	—	17 717,64 9342,38	188.02	
	B. 48. 3.		Lásd az 1968 évi KIEGÉSZÍTŐT	Osztrák területen.	185,10	164 20 00		+	179 952,98 94887,89	—	17 607,60 9284,36	186,77	
	B. 48. 4.			Magyar területen.	163,44	182 22 50	a régi határhalmokkal és községi határkövekkel kijelölt községi út egyenes középvonala.	+	179 884,74 94851,90 50,92	—	17 435,46 9193,59 192,14	186,04	
	B. 48. 5.			Osztrák területen.	251,01	178 11 40		+	179 830,85 94823,49 23,05	—	17 281,10 9112,20 111,35	184,08	

A határvonal térképe.


Méretarány 1 : 2880.

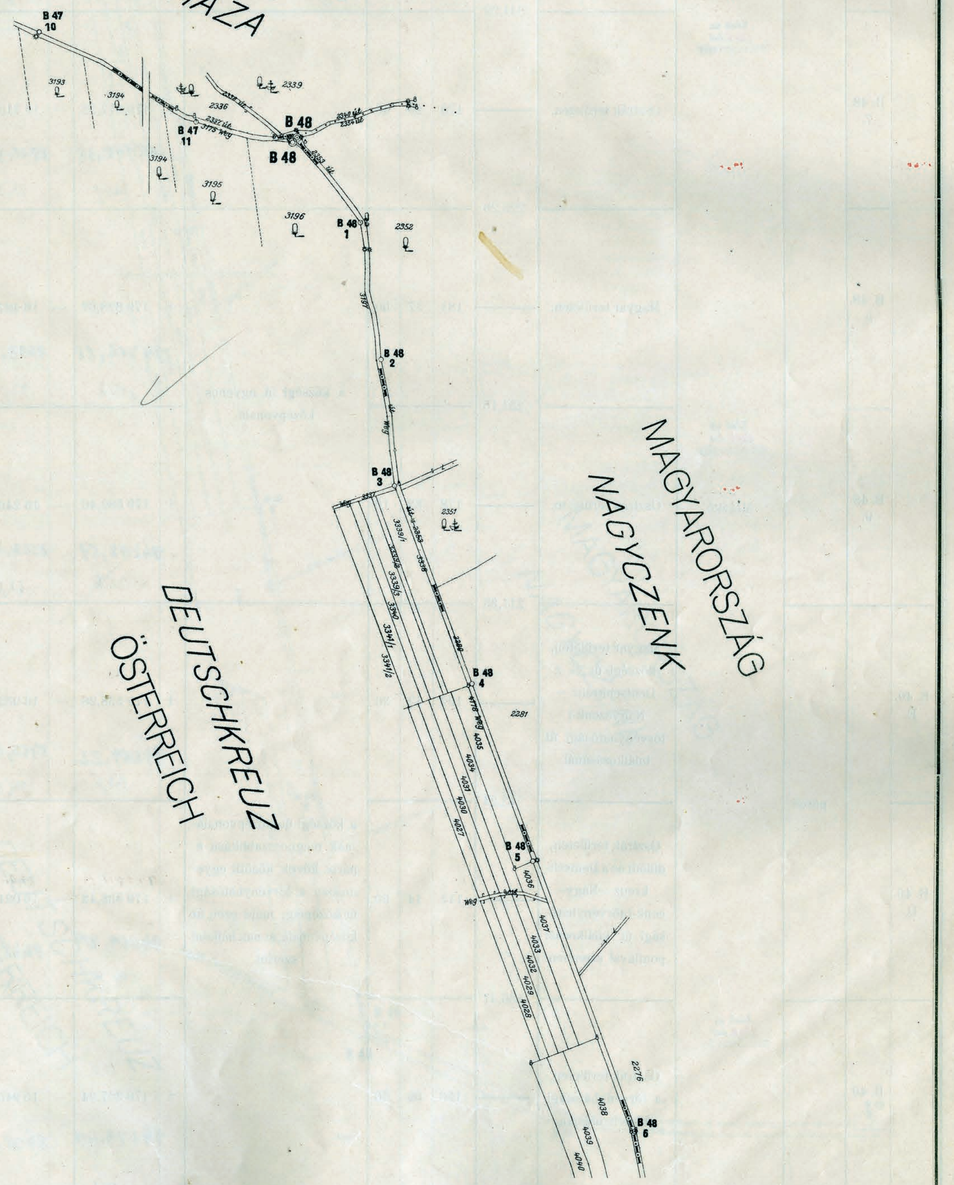

A határjelek						A határvonal				A határjelek összrendezői méterben				A határjelek keresztjére vonatkoztatott magasság méterben az Adria felett	Megjegyzés
száma		jellege	anyaga	elhelyezése	vízszintes távolsága méterben	Törési szög a határjeleken			leírása a következő határjelig. A határvonalat képezi:	±	y	±	x		
főkő	közönséges kő					°	′	″							
1	2	3	4	5	6	7			8	9		10		11	12
	B. 48. 6.			Magyar területen, községi út keleti szegélyén.	341,99	190	20	20	a régi határhalmokkal és községi határkövekkel kijelölt községi út tört középvonala.	+	179 740,65 94775,93 72,20	—	17 046,75 8988,63 11,2	182,78	Régi uradalmi határkő mellett. A községi út két oldalán váltogatott elhelyezéssel a B. 49. sz. páros kőig.
	B. 48. 7.		Lásd az 1968. évi KIEGÉSZÍTŐT	Osztrák területen.	228,26	178	29	40		+	179 677,02 94742,38 40,2	—	16 710,60 8811,38 11,1	183,08	
	B. 48. 8.			Magyar területen.	251,15	181	37	50		+	179 628,67 94716,88 1 15,4	—	16 487,43 8693,70 93,4	182,68	
	B. 48. 9.		Lásd az 1968. évi KIEGÉSZÍTŐT Mészkő.	Osztrák területen.	211,33	178	32	10		+	179 582,46 94692,51 91,6	—	16 240,47 8563,48 162,6	181,87	
	B. 49. É.	páros		Magyar területen, községi út és a Deutschkreuz—Nagyczenk-i törvényhatósági út találkozásánál.	12,24	192	42	30	a községi út középvonalának meghosszabbítása a páros kövek közötti egyenesben a törvényhatósági út közepéig, majd ezen út középvonala, arnak hajlatai szerint.	+	179 538,28 94669,22 68,5	—	16 033,73 8454,47 54,2	181,61	Háromszögelési pont mellett.
	B. 49. D.			Osztrák területen, dülőút és a Deutschkreuz—Nagyczenk-i törvényhatósági út találkozási pontjával szemben.	186,47	113	14	50		+	179 538,42 94669,29 68,6	—	16 021,49 8448,102 47,8	181,52	
	B. 49. 1.		Lásd az 1968. évi KIEGÉSZÍTŐT	Osztrák területen, a törvényhatósági út déli oldalán.	268,07	156	09	50		+	179 367,94 94579,40 209	—	15 945,94 8408,18	180,36	A törvényhatósági út két oldalán váltogatott elhelyezéssel a B. 50. sz. páros kőig.

A határvonal térképe.

Méretarány 1 : 2880.

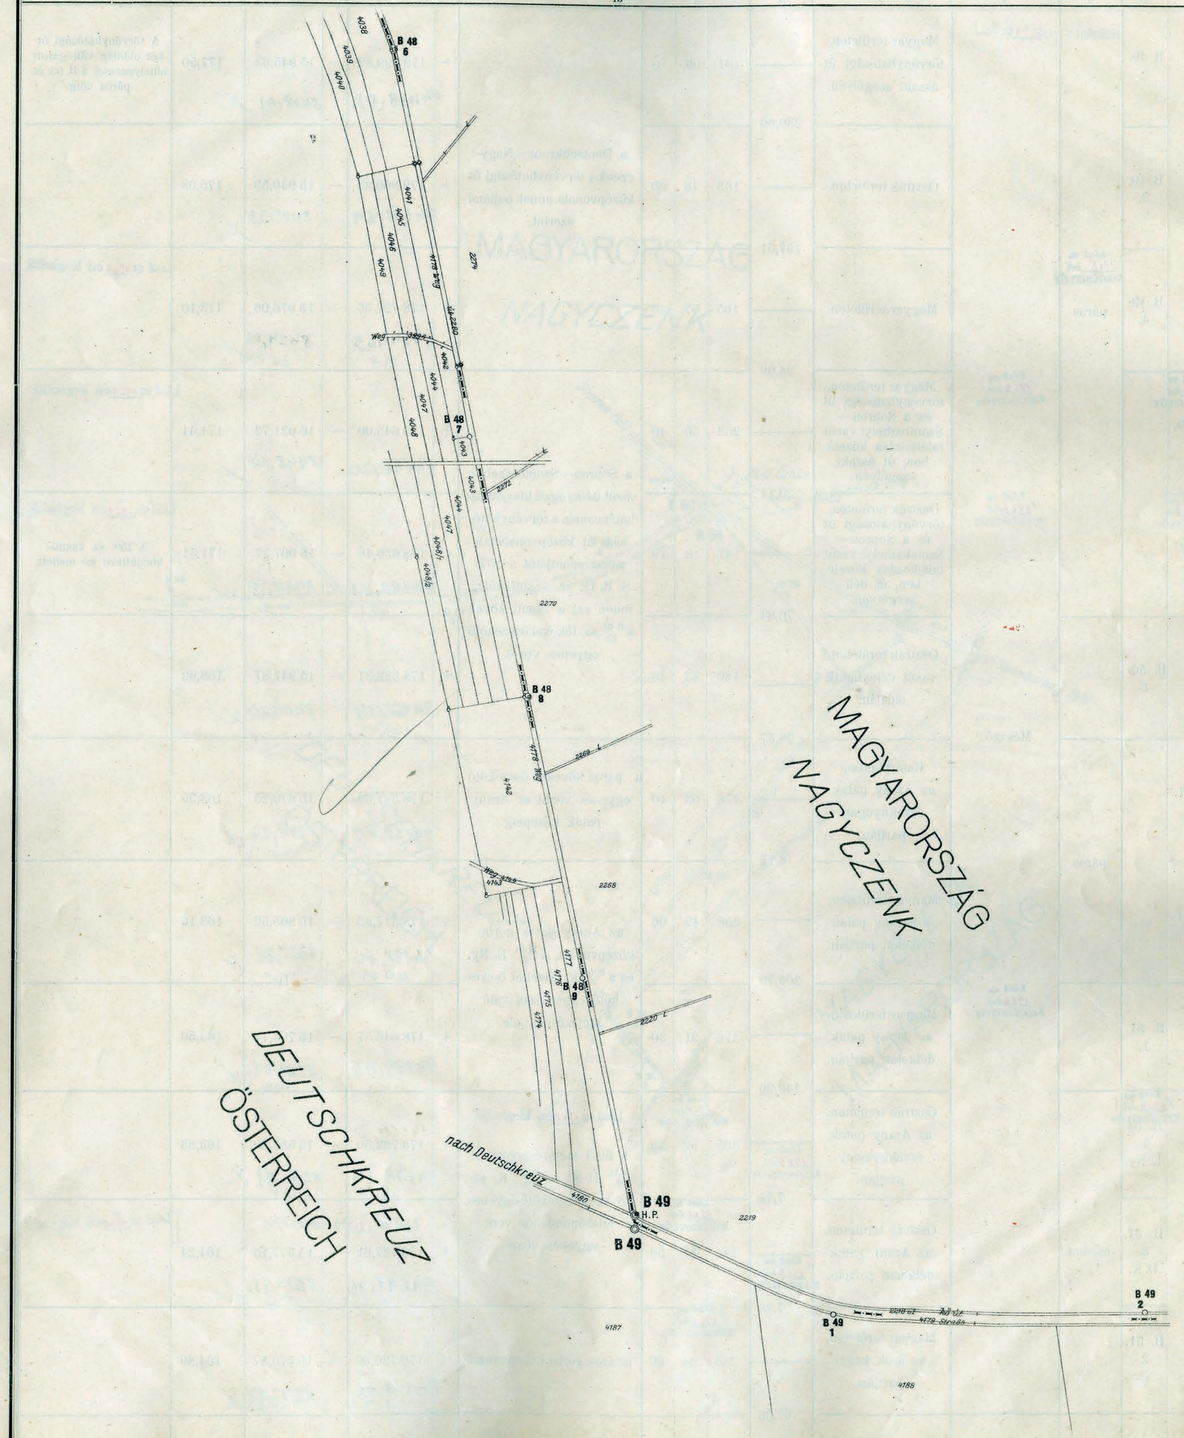

A határjelek						A határvonal		A határjelek összrendezői méterben				A határjelek keresztjére vonatkoztatott magasság méterben az Adria felett	Megjegyzés
száma		jellege	anyaga	elhelyezése	vízszintes távolsága méterben	Törési szög a határjeleken		leírása a következő határjelig. A határvonalat képezi:	±	y	±	x	
főkő	közönséges kő					°	′	″						
1	2	3	4	5	6	7			8	9		10	11	12
	B. 49. 2.			Magyar területen, törvényhatósági út északi szegélyén.	239,60	181	09	10	a Deutschkreuz—Nagyczenk-i törvényhatósági út középvonala, annak hajlatai szerint.	+ 179 099,82	—	15 945,63	177,50	A törvényhatósági út két oldalán váltogatott elhelyezéssel a B. 50. sz. páros kőig.
	B. 49. 3.			Osztrák területen.	137,51	163	48	20		+ 178 860,23	—	15 940,53	175,03	
	B. 49. 4.	Lásd az 1968. évi KIEGÉSZÍTŐT páros		Magyar területen.	94,09	165	57	40		+ 178 727,36	—	15 976,06	173,10	Lásd az 1968 évi kiegészítőt
Lásd az 1968. évi KIEGÉSZÍTŐT B. 50. É.			Lásd az 1968. évi KIEGÉSZÍTŐT	Magyar területen, törvényhatósági út és a Sopron—Szombathelyi vasút találkozása közelében, út északi szegélyén.	20,14	252	50	40	a Sopron—Szombathely-i vasút délnyugati kisajátítási határvonala a törvényhatósági út középvonalának metszéspontjától a 157. S. B. G. sz. vasuti kőig, innen ezt a vasuti követ a B. 51. É. sz. főkővel összekötő egyenes vonal.	+ 178 645,00	—	16 021,73	171,41	Lásd az 1968 évi kiegészítőt
Lásd az 1968. évi KIEGÉSZÍTŐT B. 50. D.			Lásd az 1968. évi KIEGÉSZÍTŐT	Osztrák területen, törvényhatósági út és a Sopron—Szombathelyi vasút találkozása közelében, út déli szegélyén.	76,84	187	18	10		+ 178 630,46	—	16 007,77	171,51	Lásd az 1968 évi kiegészítőt A 158. sz. vasuti kisajátítási kő mellett.
	B. 50. 1.		Mészkő.	Osztrák területen, vasút délnyugati oldalán.	98,57	180	43	40		+ 178 582,31	—	15 947,87	168,92	
B 51. É.		páros		Határponton, az Arany patak északnyugati partján.	6.17	178	03	40	a páros köveket összekötő egyenes vonal az Arany patak közepéig.	+ 178 521,52	—	15 870,25	163,29	
B. 51. D.				Magyar területen, az Arany patak délkeleti partján.	205,79	258	49	00	az Arany patak görbe középvonala, a B. 51. 2. É. Ny. és a B. 51. 2. K. köveket összekötő egyenessel való metszéspontjáig.	+ 178 517,55	—	15 865,52	163,16	
	B. 51. 1.		Lásd az 1968. évi KIEGÉSZÍTŐT	Magyar területen, az Arany patak délkeleti partján.	149,26	176	21	30		+ 178 646,57	—	15 705,14	163,50	
Lásd az 1968. évi KIEGÉSZÍTŐT B. 51. 2. É. Ny.				Osztrák területen, az Arany patak északnyugati partján.	Lásd az 1968. évi KIEGÉSZÍTŐT 7,78	Lásd az 1968. évi KIEGÉSZÍTŐT 105	52	50	Lásd az 1968 évi kiegészítőt a fenti metszésponttól a B. 51. 2. D. K. és B. 51. 2. K. sz. köveket összekötő egyenes felezőpontjához vont egyenes vonal.	+ 178 732,50	—	15 583,20	163,83	
	B. 51. 2. D. K.	hármas		Osztrák területen, az Arany patak délkeleti partján.	Lásd az 1968. évi KIEGÉSZÍTŐT 7,20	Lásd az 1968. évi KIEGÉSZÍTŐT 141	37	50		Lásd az 1968 évi kiegészítőt + 178 727,61	—	15 577,15	164,24	Lásd az 1968 évi kiegészítőt
	B. 51. 2. K.			Magyar területen, az árok keleti partján.	67,36	Lásd az 1968. évi KIEGÉSZÍTŐT 218	54	00	az árok görbe középvonala.	+ 178 720,59	—	15 575,57	164,89	

A határvonal térképe.

Méretarány 1 : 2880.


Lásd az 1968 évi kiegészítőt



A határjelek					A határvonal				A határjelek összrendezői méterben				A határjelek keresztjére vonatkoztatott magasság méterben az Adria felett	Megjegyzés
száma		jellege	anyaga	elhelyezése	vízszintes távolsága méterben	Törési szög a határjeleken			leírása a következő határjelig. A határvonalat képezi:	±	y	±	x	
főkő	közönséges kő					°	′	″						
1	2	3	4	5	6	7			8	9		10		11	12
	B. 51. 3		Lásd az 1968. évi KIEGÉSZÍTŐT	Osztrák területen, árok nyugati partján.	121,71	241	39	50		+	178 678,78	—	15 522,85	164,27	
	B. 51. 4. K.	páros	Lásd az 1968. évi KIEGÉSZÍTŐT	Magyar területen, árok keleti partján.	4,87	220	49	10		+	178 726,82	—	15 411,02	164,61	
	B. 51. 4. Ny.		Lásd az 1968. évi KIEGÉSZÍTŐT	Osztrák területen, árok nyugati partján.	196,24	168	02	10		+	178 731,20	—	15 408,89	164,70	
	B. 51. 5.		Lásd az 1968. évi KIEGÉSZÍTŐT	Osztrák területen, árok északnyugati partján.	233,99	164	35	10		+	178 886,09	—	15 288,32	165,03	
B. 52. K.		páros	Mészkő.	Magyar területen, árok keleti partján, határhalomban.	5,51	237	28	00	az árok görbe középvonala.	+	179 025,89	—	15 100,66	166,89	
B. 52. Ny.				Osztrák területen, árok nyugati partján, határhalomban.	19,18	156	51	20		+	179 031,40	—	15 101,06	167,19	
	B. 52. 1.		Lásd az 1968. évi KIEGÉSZÍTŐT	Magyar területen, árok keleti partján.	181,18	112	00	30		+	179 049,53	—	15 094,82	166,62	Az árok két oldalán váltogatott elhelyezéssel a B. 52. 9. sz. páros kőig.
	B. 52. 2.		Lásd az 1985 évi KIEGÉSZÍTŐT	Osztrák területen.	146,09	143	35	30		+	179 059,07	—	14 913,88	171,92	
	B. 52. 3.		Lásd az 1985 évi KIEGÉSZÍTŐT	Magyar területen.	223,42	187	36	20		+	178 978,66	—	14 791,91	171,93	
	B. 52. 4.		Lásd az 1968. évi KIEGÉSZÍTŐT	Osztrák területen.	100,65	173	01	10		+	178 881,47	—	14 590,75	173,32	
	B. 52. 5.			Magyar területen.	190,10	200	00	30		+	178 827,00	—	14 506,13	174,28	

A határvonal térképe.


Méretarány 1 : 2880.

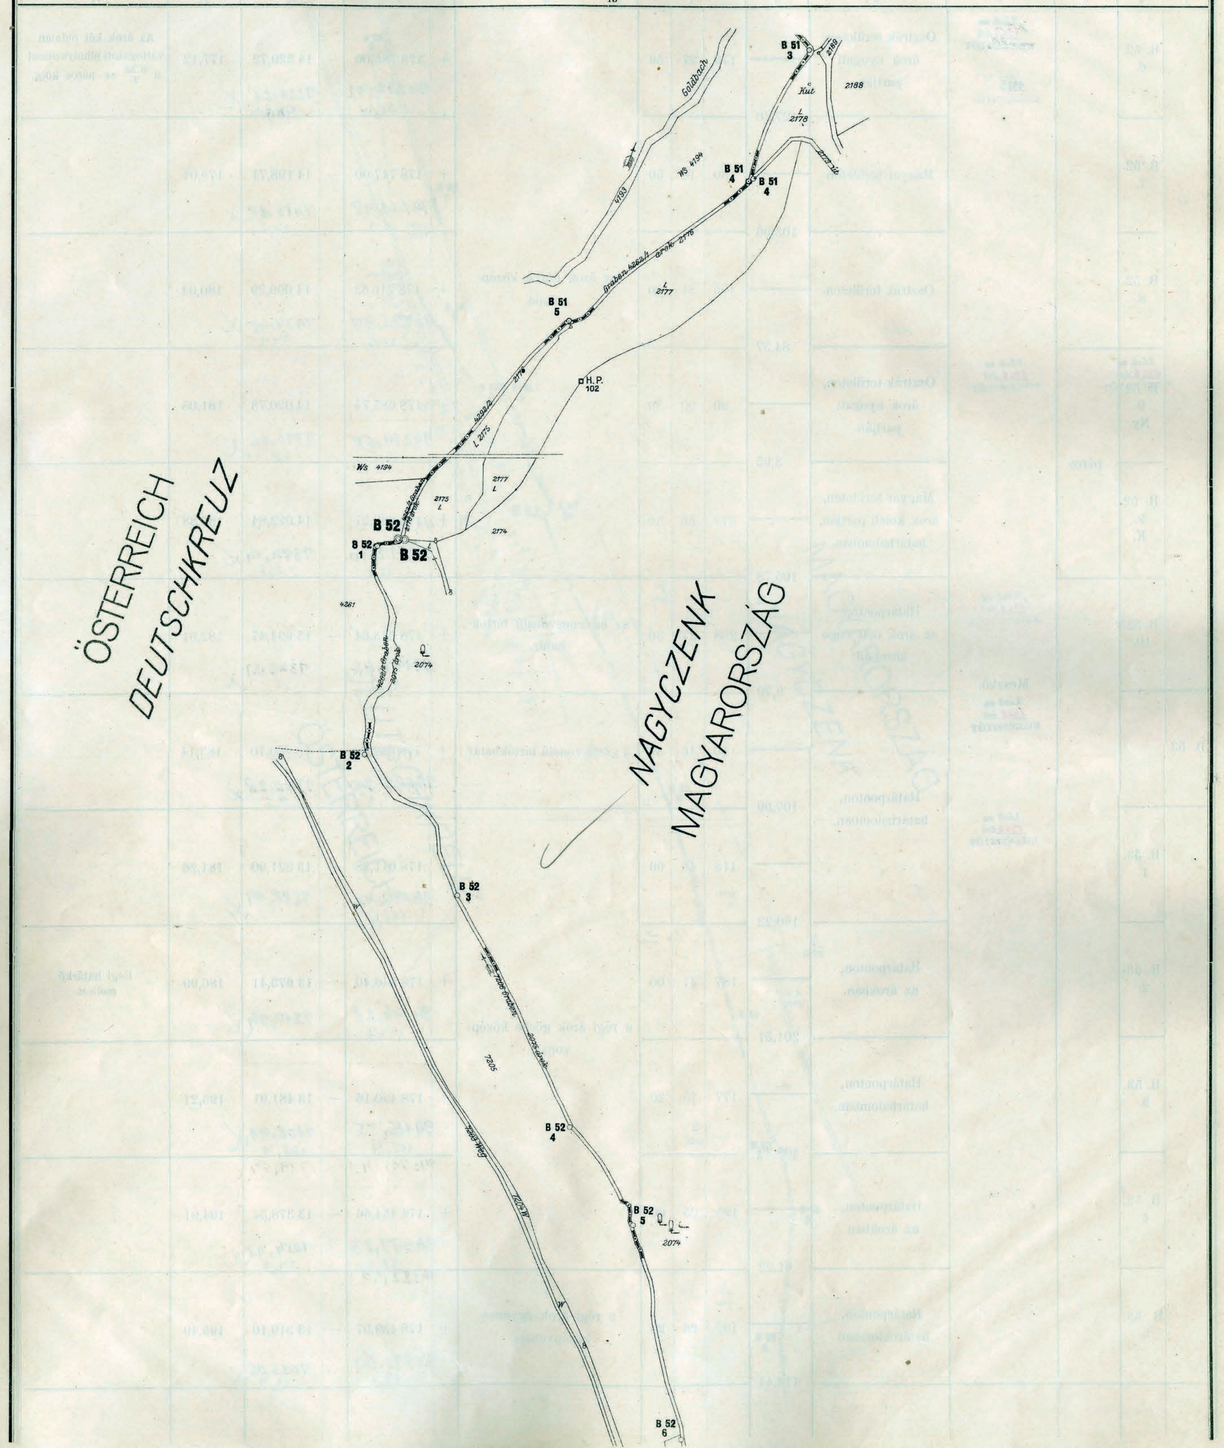
ÖSTERREICH
DEUTSCHKREUZ
NAGYCZENK
MAGYARORSZÁG
B 51 3
B 51 4
B 51 5
B 52
B 52 1
B 52 2
B 52 3
B 52 4
B 52 5
B 52 6
H.P. 102
Kút

A határjelek						A határvonal	A határjelek összrendezői méterben				A határjelek keresztjére vonatkoztatott magasság méterben az Adria felett	Megjegyzés
száma		jellege	anyaga	elhelyezése	vízszintes távolsága méterben	Törési szög a határjeleken	leírása a következő határjelig. A határvonalat képezi:	±	y	±	x	
fő	közönséges					° ′ ″						
1	2	3	4	5	6	7	8		9		10	11	12
	B. 52. 6.		Lásd az 1968 évi KIEGÉSZITŐT	Osztrák területen, árok nyugati partján.	127,80	175 27 50		+	178 785,00 94272,02 31,10	—	14 320,72 7551,21 42,45	177,12	Az árok két oldalán váltogatott elhelyezéssel a B. 52. 9. sz. páros kőig.
	B. 52. 7.			Magyar területen.	103,96	180 18 50		+	178 747,00 94251,98 31,4	—	14 198,71 7486,88 36,7	179,01	
	B. 52. 8.			Osztrák területen.	84,37	175 31 00	az árok görbe középvonala.	+	178 716.63 94235,97 15,6	—	14 099,29 7434,45 34,2	180,04	
	B. 52. 9. Ny.	páros	Lásd az 1968 évi KIEGÉSZITŐT	Osztrák területen, árok nyugati partján.	3,95	80 00 30		+	178 685,74 94219,68 19,5	—	14 020,78 7393,06 6,9	181,08	
	B. 52. 9. K.			Magyar területen, árok keleti partján, határhalomban.	105,78	279 56 50		+	178 682,37 94217,90 17,8	—	14 022,84 7394,14 3,8	180,88	
	B. 52. 10.		Lásd az 1968 évi KIEGÉSZITŐT	Határponton, az árok déli vége közepén.	9,70	268 37 30	az egyenesvonalú birtokhatár.	+	178 643,64 94197,48 2,82	—	13 924,47 7342,27 57,5	182,91	
B. 53.			Mészkő. Lásd az 1968 évi KIEGÉSZITŐT	Határponton, határhalomban.	107,09	90 10 30	a görbevonalú birtokhatár.	+	178 652,58 94202,20 2,2	—	13 920,70 7340,28 53,5	183,14	
	B. 53. 1.		Lásd az 1969 évi KIEGÉSZITŐT		160,22	178 48 00		+	178 611,28 94180,42 178,6	—	13 821,90 7288,19	184,26	
	B. 53. 2.			Határponton, az árokban.	201,51	187 41 00	a régi árok görbe középvonala.	+	178 546,40 94146,21 144,7	—	13 675,41 7210,36	186,99	Régi határkő mellett.
	B. 53. 3.			Határponton, határhalomban.	109,29	177 15 20		+	178 490,16 94116,55 115,4	—	13 481,91 7108,91 102,4	193,21	
	B. 53. 4			Határponton, az árokban.	61,22	185 05 00		+	178 454,66 94097,83 97,00	—	13 378,54 7054,41 54,2	194,91	
	B. 53. 5.			Határponton, határhalomban.	114,44	199 26 20	a régi árok egyenes középvonala.	+	178 439,97 94090,09 89,1	—	13 319,10 7023,06 32,9	195,49	

A határvonal térképe.


Méretarány 1 : 2880.

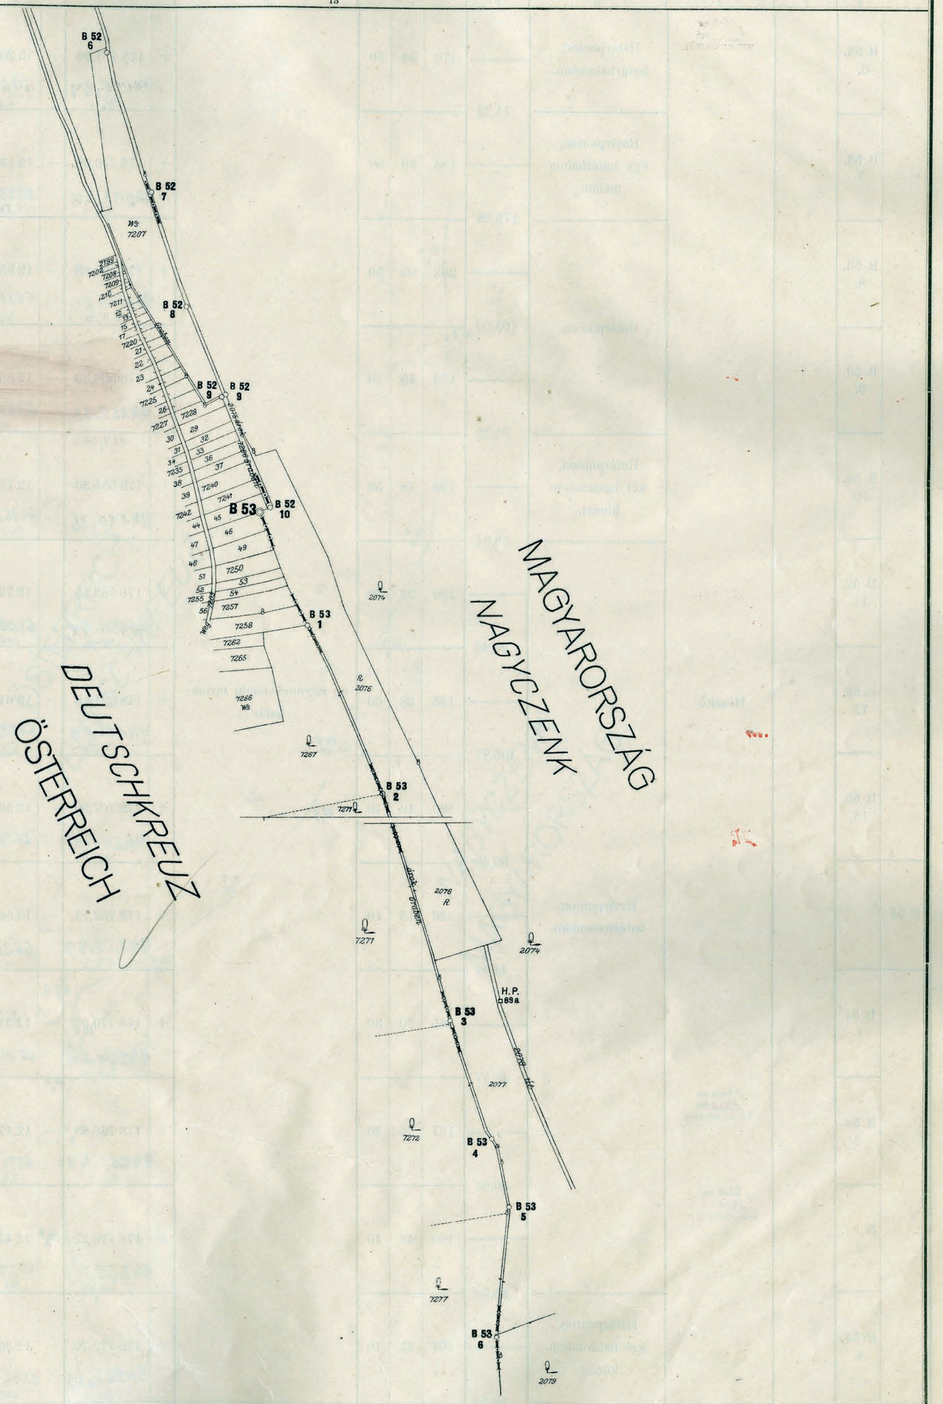

A határjelek						A határvonal		A határjelek összrendezői méterben				A határjelek keresztjére vonatkoztatott magasság méterben az Adria felett	Megjegyzés
száma		jellege	anyaga	elhelyezése	vízszintes távolsága méterben	Törési szög a határjeleken		leírása a következő határjelig. A határvonalat képezi:	±	y	±	x	
főkő	közönséges kő					°	′ ″						
1	2	3	4	5	6	7		8	9		10	11	12
	B. 53. 6.			Határponton, határhalomban.	74,22	170	34 50		+	178 451,06	—	13 205,18	197,09
	B. 53. 7.			Határponton, egy határhalom mellett.	175,28	188	30 50		+	178 446,06	—	13 131,12	199,24
	B. 53. 8.			Határponton.	103,60	202	03 50		+	178 460,28	—	12 956,40	204,29
	B. 53. 9.				95,22	170	40 10		+	178 506,86	—	12 863,85	207,89
	B. 53. 10.			Határponton, két határhalom között.	56,84	190	48 50		+	178 535,30	—	12 772,97	211,65
	B. 53. 11.				94,46	190	29 30		+	178 562,15	—	12 722,86	214,48
	B. 53. 12.		Mészkő.		106,87	195	38 00	az egyenesvonalú birtokhatár.	+	178 621,18	—	12 649,11	217,36
	B. 53. 13.				59,69	190	49 40		+	178 707,99	—	12 586,75	222,47
B. 54.				Határponton, határhalomban.	44,47	126	15 10		+	178 762,15	—	12 561,64	227,35
	B. 54. 1.				43,37	165	50 30		+	178 770,93	—	12 518,05	232,86
	B. 54. 2.		Lásd az 1964 évi KIEGÉSZÍTŐT		40,61	197	36 20		+	178 768,83	—	12 474,73	237,89
	B. 54. 3.		Lásd az 1964 évi KIEGÉSZÍTŐT		85,58	160	48 10		+	178 779,22	—	12 435,47	242,24
	B. 54. 4.			Határponton, két határhalom között.	56,30	168	25 10		+	178 772,70	—	12 350,13	246,01

A határvonal térképe.


Méretarány 1 : 2880.

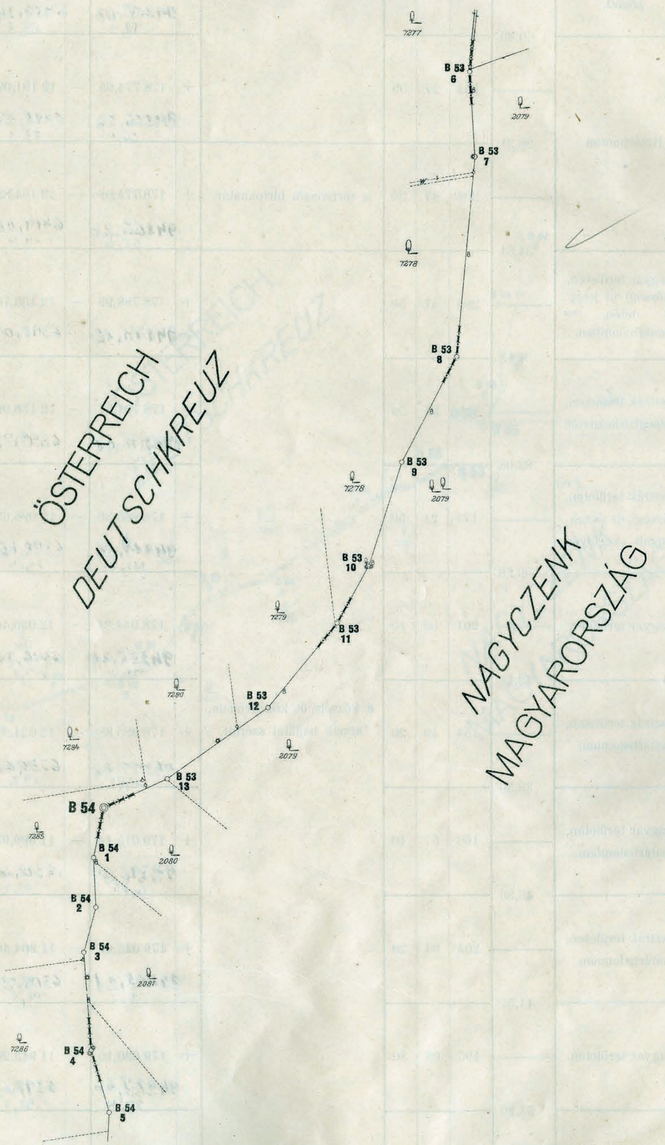

A határjelek						A határvonal		A határjelek összrendezői méterben				A határjelek keresztjére vonatkoztatott magasság méterben az Adria felett	Megjegyzés
száma		jellege	anyaga	elhelyezése	vízszintes távolsága méterben	Törési szög a határjeleken		leírása a következő határjelig. A határvonalat képezi:	±	y	±	x	
főkő	közönséges kő					°	′	″					
1	2	3	4	5	6	7			8	9		10	11	12
	B. 54. 5.			Határponton.	46,04	198	56	00	az egyenesvonalú birtokhatár.	+ 178 757,22	—	12 295,99	247,74	
	B. 54. 6.			Határponton, két régi határhalom között.	60,80	191	21	20		+ 178 759,61	—	12 250,01	247,81	
	B. 54. 7.			Határponton	26,21	164	27	00		+ 178 774,65	—	12 191,09	249,54	
	B. 54. 8.				34,51	206	47	20	a törtvonalú birtokhatár.	+ 178 774,09	—	12 164,89	249,53	
B. 55. D. K.		páros		Magyar területen, községi út kezdetén, határhalomban.	4,13	295	47	50		+ 178 788,99	—	12 133,76	250,79	
B. 55. É. Ny.				Osztrák területen, községi út kezdetén.	84,08	99	54	50		+ 178 791,57	—	12 136,99	250,41	
	B. 55. 1.		Mészkő.	Osztrák területen, községi út északnyugati szegélyén.	99,28	171	21	50		+ 178 865,30	—	12 096,62	252,63	A községi út két oldalán váltogatott elhelyezéssel a B. 56. sz. páros kőig.
	B. 55. 2.			Magyar területen.	43,18	201	59	10		+ 178 944,24	—	12 036,40	254,75	
	B. 55. 3.			Osztrák területen, határhalomban.	38,50	154	49	20	a községi út középvonala, annak hajlatai szerint.	+ 178 985,88	—	12 024,97	256,30	
	B. 55. 4.			Magyar területen, határhalomban.	45,30	168	57	40		+ 179 015,14	—	11 999,95	256,89	
	B. 55. 5.			Osztrák területen, határhalomban.	41,57	204	04	20		+ 179 043,29	—	11 964,46	258,10	
	B. 55. 6.			Magyar területen.	53,20	195	08	30		+ 179 080,16	—	11 945,26	258,80	
	B. 55. 7.		Licd az 1968-évi KIEGÉSZÍTŐT	Osztrák területen.	41,11	176	18	50		+ 179 132,13	—	11 933,85	259,96	

A határvonal térképe.


Méretarány 1 : 2880.

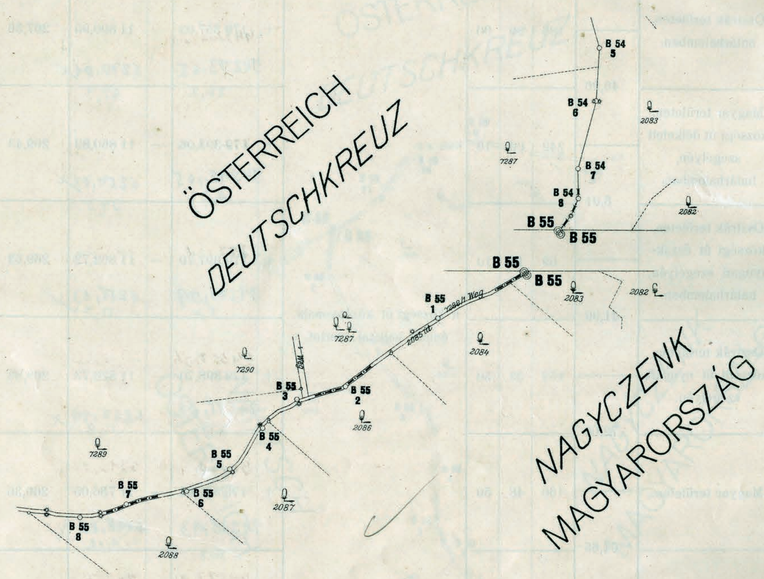

A határjelek						A határvonal				A határjelek összrendezői méterben				A határjelek keresztjére vonatkoztatott magasság méterben az Adria felett	Megjegyzés
száma		jellege	anyaga	elhelyezése	vízszintes távolsága méterben	Törési szög a határjeleken			leírása a következő határjelig. A határvonalat képezi:	±	y	±	x		
főkő	közönséges kő					°	′	″							
1	2	3	4	5	6	7			8	9		10		11	12
	B. 55. 8.			Magyar területen, községi út déli szegélyén.	100,63	206	18	50		+	179 171,64	—	11 922,48	261,39	A községi út két oldalán váltogatott elhelyezéssel a B. 56. sz. páros kőig.
	B. 55. 9.			Osztrák területen, határhalomban.	48,78	158	47	30		+	179 270,66	—	11 940,38	264,53	
	B. 55. 10.			Magyar területen, határhalomban.	55,61	144	44	30		+	179 318,55	—	11 931,11	265,88	
	B. 55. 11.			Osztrák területen, határhalomban.	46,96	186	20	00		+	179 357,03	—	11 890,95	267,56	
B. 56. D. K.		páros		Magyar területen, községi út délkeleti szegélyén, határhalomban.	5,01	242	00	10		+	179 393,06	—	11 860,83	269,43	A páros köveket összekötő egyenes felezőpontja összeesik Deutschkreuz, Nagyczenk és Nikitsch községek hármas határpontjával.
B. 56. É. Ny.			Mészkő.	Osztrák területen, községi út északnyugati szegélyén, határhalomban.	41,99	69	12	10	a községi út középvonala, annak hajlatai szerint.	+	179 397,70	—	11 862,72	269,63	
	B 56. 1.			Osztrák területen, községi út nyugati szegélyén.	72,00	152	33	50		+	179 398,70	—	11 820,73	269,83	A község út két oldalán váltogatott elhelyezéssel a B. 57. sz. páros kőig.
	B. 56. 2.			Magyar területen.	64,65	160	48	50		+	179 367,05	—	11 756,05	269,36	
	B. 56. 3.			Osztrák területen.	57,75	208	58	30		+	179 321,13	—	11 710,53	268,07	
	B. 56. 4.			Magyar területen.	49,73	198	23	40		+	179 304,93	—	11 655,09	268,44	
	B. 56. 5.		Lásd az 1968 évi KIEGÉSZÍTŐT	Osztrák területen.	33,54	144	46	40		+	179 306,75	—	11 605,39	269,12	
	B. 56. 6.		Lásd az 1968 évi KIEGÉSZÍTŐT	Magyar területen határhalomban, egy uradalmi árokkal és határhalommal szemben.	30,58	172	00	30		+	179 288,43	—	11 577,30	269,32	

A határvonal térképe.

Méretarány 1 : 2880.

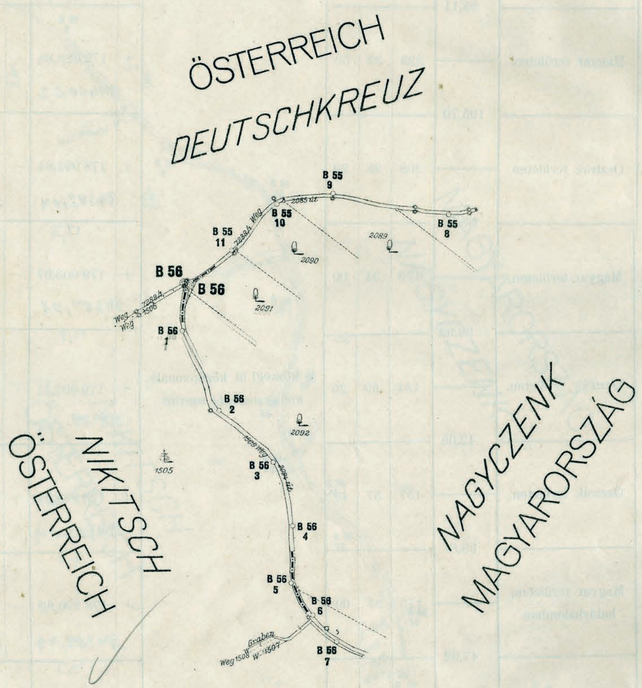

A határjelek						A határvonal	A határjelek összrendezői méterben				A határjelek keresztjére vonatkoztatott magasság méterben az Adria felett	Megjegyzés
száma		jellege	anyaga	elhelyezése	vízszintes távolsága méterben	Törési szög a határjeleken	leírása a következő határjelig. A határvonalat képezi:	±	y	±	x	
fők	közönséges kő					° , „						
1	2	3	4	5	6	7	8		9		10	11	12
	B. 56 7.			Osztrák területen, községi út dél-nyugati szegélyén.	58,35	158 44 00		+	179 268,31 94526,87	—	11 554,24 6092,47	268,75	A községi út két oldalán váltogatott elhelyezéssel a B. 57. sz. páros kőig.
	B. 56. 8.			Magyar területen.	151,52	196 48 40		+	179 216,61 94499,61	—	11 527,18 6078,20	267,54	
	B. 56. 9.			Osztrák területen.	85,11	156 34 10		+	179 108,36 94442,52	—	11 421,06 6022,24	265,58	
	B. 56. 10.			Magyar területen.	105,70	229 39 50		+	179 028,88 94400,62	—	11 390,54 6006,15	263,91	
	B. 56. 11.			Osztrák területen.	58,57	208 25 20		+	178 993,84 94382,14	—	11 290,75 5953,53	264,20	
	B. 56. 12.			Magyar területen.	28,92	179 34 00		+	179 003,07 94387,01	—	11 232,88 5923,02	265,13	
	B. 56. 13.		Mészkő.	Osztrák területen.	42,08	154 59 20	a községi út középvonala, annak hajlatai szerint.	+	179 007,41 94389,30	—	11 204,27 5907,93	265,33	
	B. 56. 14.			Osztrák területen.	39,81	157 57 40		+	178 995,54 94383,04	—	11 163,88 5886,63	265,35	
	B. 56. 15.			Magyar területen, határhalomban.	47,92	173 37 00		+	178 970,80 94369,99	—	11 132,67 5870,18	265,50	
	B. 56. 16.			Osztrák területen.	78,32	196 11 20		+	178 937,03 94352,18	—	11 098,65 5852,24	264,80	
	B. 56. 17.			Magyar területen, határhalomban.	58,90	203 20 40		+	178 899,49 94332,39	—	11 029,87 5815,97	264,91	
	B. 56. 18.		Lásd az 1849-i KIEGÉSZÍTŐT	Osztrák területen, határhalomban.	29,34	157 33 00		+	178 894,06 94329,53	—	10 971,22 5785,04	264,50	
	B. 56. 19.			Magyar területen.	32,58	168 49 30		+	178 880,41 94322,33	—	10 945,25 5771,35	264,39	

A határvonal térképe.


Méretarány 1 : 2880.



A határjelek						A határvonal	A határjelek összrendezői méterben				A határjelek keresztjére vonatkoztatott magasság méterben az Adria felett	Megjegyzés
száma		jellege	anyaga	elhelyezése	vízszintes távolsága méterben	Törési szög a határjeleken	leírása a következő határjelig. A határvonalat képezi:	±	y	±	x	
főkő	közönséges kő					° ' "						
1	2	3	4	5	6	7	8	9		10		11	12
	B. 56. 20.			Osztrák területen, községi út délnyugati szegélyén, határhalomban.		168 53 50	a községi út középvonala, annak hajlatai szerint.	+	178 859,94	—	10 919,89	264,40	A községi út két oldalán váltogatott elhelyezéssel a B. 57. sz. páros kőig.
					46,06				94311,54		5757,98		
	B. 56. 21.			Magyar területen.		174 25 30		+	178 824,65	—	10 890,28	263,63	
					58,20				94292,93		5742,37		
	B. 56. 22.			Osztrák területen, határhalomban.		162 20 10		+	178 776,64	—	10 857,37	263,03	
					64,42				94267,61		5725,01		
	B. 56. 23.			Magyar területen.		179 23 00		+	178 714,95	—	10 838,79	261,82	
					53,72				94235,08		5715,22		
	B. 56. 24.			Osztrák területen, határhalomban.		144 47 20		+	178 663,34	—	10 823,84	261,12	
					37,32				94209,87		5709,33		
B. 57. É. Ny.		páros	Mészkő.	Magyar területen, községi utak keresztezésénél.		218 29 00		+	178 628,05	—	10 836,03	260,66	A páros köveket összekötő egyenes felezőpontja összeesik Pereszteg, Nikitsch és Nagyczenk községek hármas határpontjával.
					9,50				94189,26		5713,76		
B. 57. D. K.				Osztrák területen, községi utak keresztezésénél.		142 05 50	a B. 57. sz. páros köveket összekötő egyenes felező pontjától a B. 57. 1. sz. kőhöz vont egyenes vonal, (birtokhatár).	+	178 619,09	—	10 832,87	260,67	
					94,80				94184,54		5712,09		
	B. 57. 1.			Határponton, határhalom mellett, dülőúton.		174 54 40	a dülőutat hosszában metsző, egyenesvonalú birtokhatár.	+	178 529,17	—	10 862,94	259,25	
					90,92				94137,12		5727,95		
	B. 57. 2.					168 02 00		+	178 445,83	—	10 899,31	258,28	
					37,75				94093,18		5747,13		
	B. 57. 3.					174 56 40		+	178 415,11	—	10 921,25	257,87	
					39,05				94076,98		5758,70		
	B. 57. 4.			Határponton, dülőút északnyugati oldalán.		190 08 30		+	178 385,46	—	10 946,66	257,99	
					34,67				94061,34		5772,09		
	B. 57. 5.			Határponton, dülőút délkeleti oldalán.		192 40 30	az egyenesvonalú birtokhatár.	+	178 355,57	—	10 964,24	257,54	
					46,26				94045,58		5781,36		
	B. 57. 6.			Határponton, dülőúttól délre.		204 20 50	a dülőutat hosszában metsző, egyenesvonalú birtokhatár.	+	178 311,51	—	10 978,37	257,47	
					87,06				94022,35		5788,82		

A határvonal térképe.

Méretarány 1 : 2880.

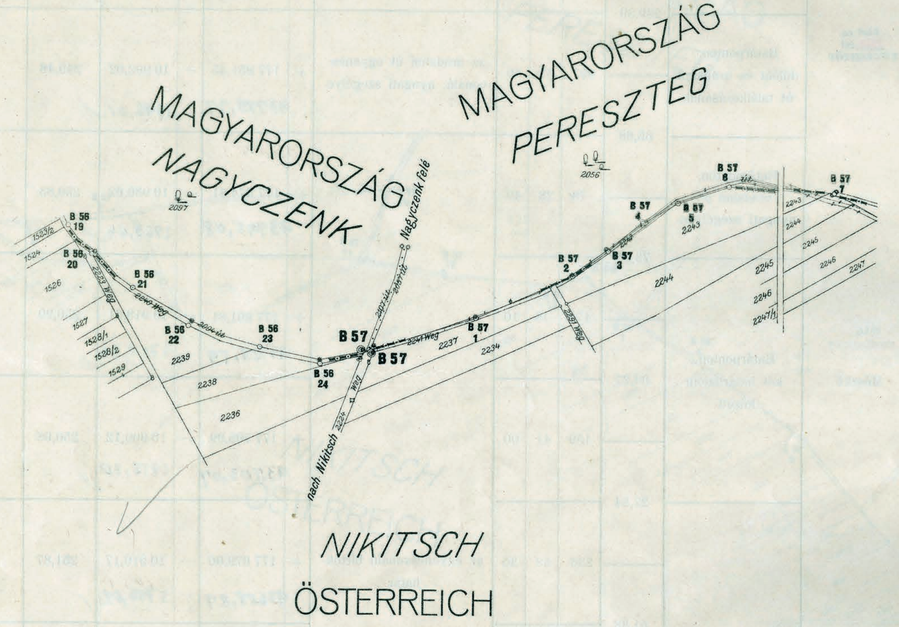


A határjelek						A határvonal				A határjelek összrendezői méterben				A határjelek keresztjére vonatkoztatott magasság méterben az Adria felett	Megjegyzés
száma		jellege	anyaga	elhelyezése	vízszintes távolsága méterben	Törési szög a határjeleken			leírása a következő határjelig. A határvonalat képezi:	±	y	±	x		
főkő	köztes kő					°	′	″							
1	2	3	4	5	6	7			8	9		10		11	12
	B. 57. 7.			Határponton, dülőút kezdetén, két határhalom között.		187	34	00	a B. 57. 7 sz. követ a dülőút déli szegélyén levő régi határhalommal összekötő egyenes vonal, azután a dülőút görbevonalú, déli szegélye.	+	178 225,00 93976,74	—	10 968,42 5783,57	255,87	
					56,60										
	B. 57. 8.			Határponton, dülőút déli szegélyén.		159	11	00	a dülőút egyenesvonalú, déli szegélye.	+	178 170,10 93947,79	—	10 954,61 5776,29	255,20	
					80,89										
	B. 57. 9.					179	59	10	a dülőút görbevonalú, déli szegélye.	+	178 089,74 93905,41	—	10 964,03 5781,25	253,82	
					239,89										
	B. 57. 10.		Lásd az 1968. évi KIEGÉSZÍTŐT	Határponton, dülőút és uradalmi út találkozásánál.		297	33	30	az uradalmi út egyenesvonalú, nyugati szegélye.	+	177 851,45 93779,77	—	10 992,02 5796,01	249,46	
					65,68										
	B. 57. 11.			Határponton, uradalmi út nyugati szegélyén.		78	28	40		+	177 874,81 93792,08	—	10 930,62 5763,64	250,83	
					73,96										
	B. 57. 12.		Lásd az 1985 évi KIEGÉSZÍTŐT	Határponton, két határhalom között.		176	18	10		+	177 801,81 93753,59	—	10 918,61 5757,30	250,29	
			Mészkő.		96,27										
	B. 57. 13.					159	41	00		+	177 705,99 93703,07	—	10 909,12 5752,30	250,98	
					27,84										
B. 58.						236	58	30	az egyenesvonalú birtokhatár.	+	177 679,06 93688,87	—	10 916,17 5756,02	251,87	
					51,38										
	B. 58. 1.			Határponton, határhalomban.		168	47	30		+	177 641,06 93668,83	—	10 881,59 5737,78	252,54	
					62,71										
	B. 58. 2.					184	59	00		+	177 587,34 93640,50	—	10 849,20 5720,70	252,08	
					120,65										
	B. 58. 3.					193	50	30		+	177 489,78 93589,06	—	10 778,15 5683,24	251,74	
					236,16										

A határvonal térképe.

Méretarány 1 : 2880.


13

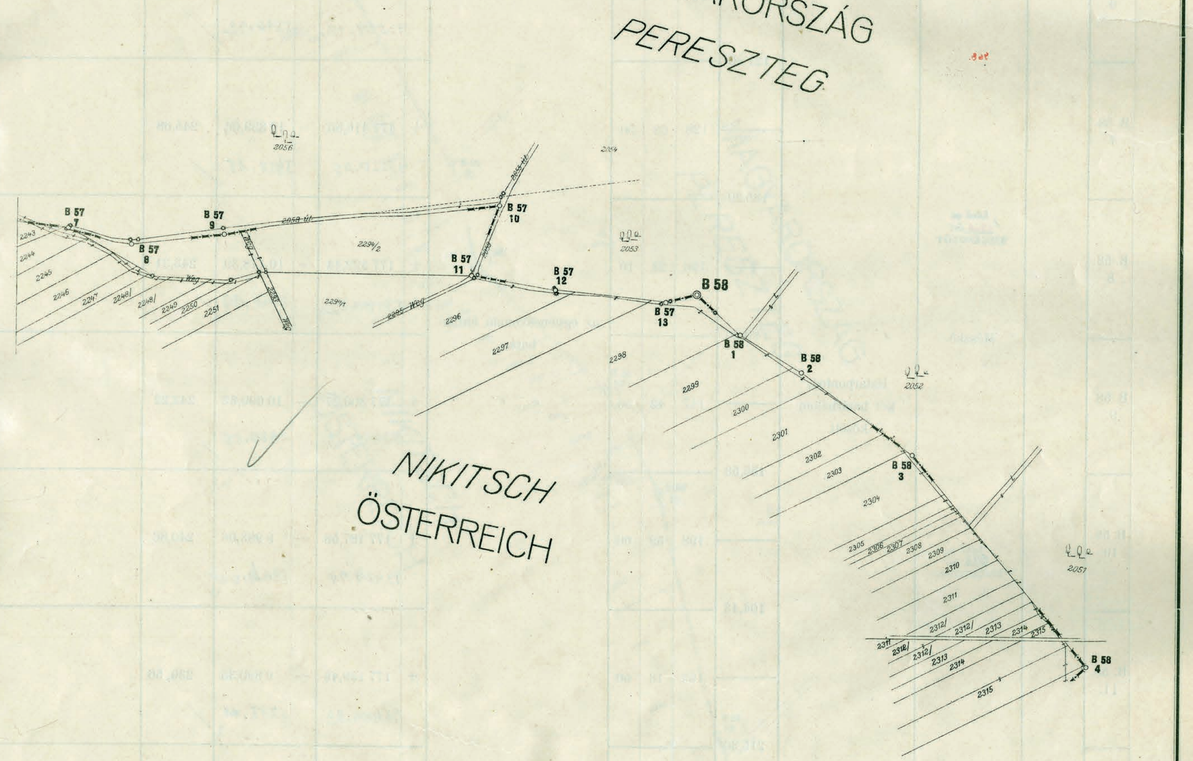

A határjelek						A határvonal		A határjelek összrendezői méterben				A határjelek keresztjére vonatkoztatott magasság méterben az Adria felett	Megjegyzés
száma		jellege	anyaga	elhelyezése	vízszintes távolsága méterben	Törési szög a határjeleken		leírása a következő határjelig. A határvonalat képezi:	±	y	±	x	
főkő	közönséges kő					°	′ ″						
1	2	3	4	5	6	7		8	9		10		11	12
	B. 58. 4.			Határponton, határhalomban.		266	24 10		+	177 337,71	—	10 597,48	249,54	
			Lásd az 1968. évi KIEGÉSZÍTŐT		23,86					93508,87		5587,97		
	B. 58. 5.					141	19 20		+	177 354,96	—	10 581,00	249,02	
					130,80					93517,97		5579,28		
	B. 58. 6.					193	41 30		+	177 372,33	—	10 451,35	247,30	
					121,60					93527,13		5590,92		
	B. 58. 7					128	08 50		+	177 416,55	—	10 338,06	245,68	
					185,29					93550,45		5451,18		
	B. 58. 8.		Lásd az 1968. évi KIEGÉSZÍTŐT			196	23 10		+	177 322,44	—	10 178,39	243,31	
			Mészkő.		90,80			az egyenesvonalú birtokhatár.		93500,82		5366,99		
	B. 58. 9.			Határponton, két határhalom között.		147	42 50		+	177 300,27	—	10 090,32	242,22	
					155,53					93489,13		5320,55		
	B. 58. 10.		Lásd az 1968. évi KIEGÉSZÍTŐT			198	59 00		+	177 187,58	—	9 983,06	240,86	
					104,43					93429,71		5264,00		
	B. 58. 11.					193	18 50		+	177 139,45	—	9 890,35	239, 56	
					215,30					93404,33		5215,11		
	B. 58. 12.					169	46 40		+	177 086,88	—	9 681,52	237,26	
					78,60					93376,61		5105,00		
	B. 58. 13.					174	04 20		+	177 054,47	—	9 609,89	236,67	
					203,93					93359,52		5067,23		

A határvonal térképe.


Méretarány 1 : 2880.

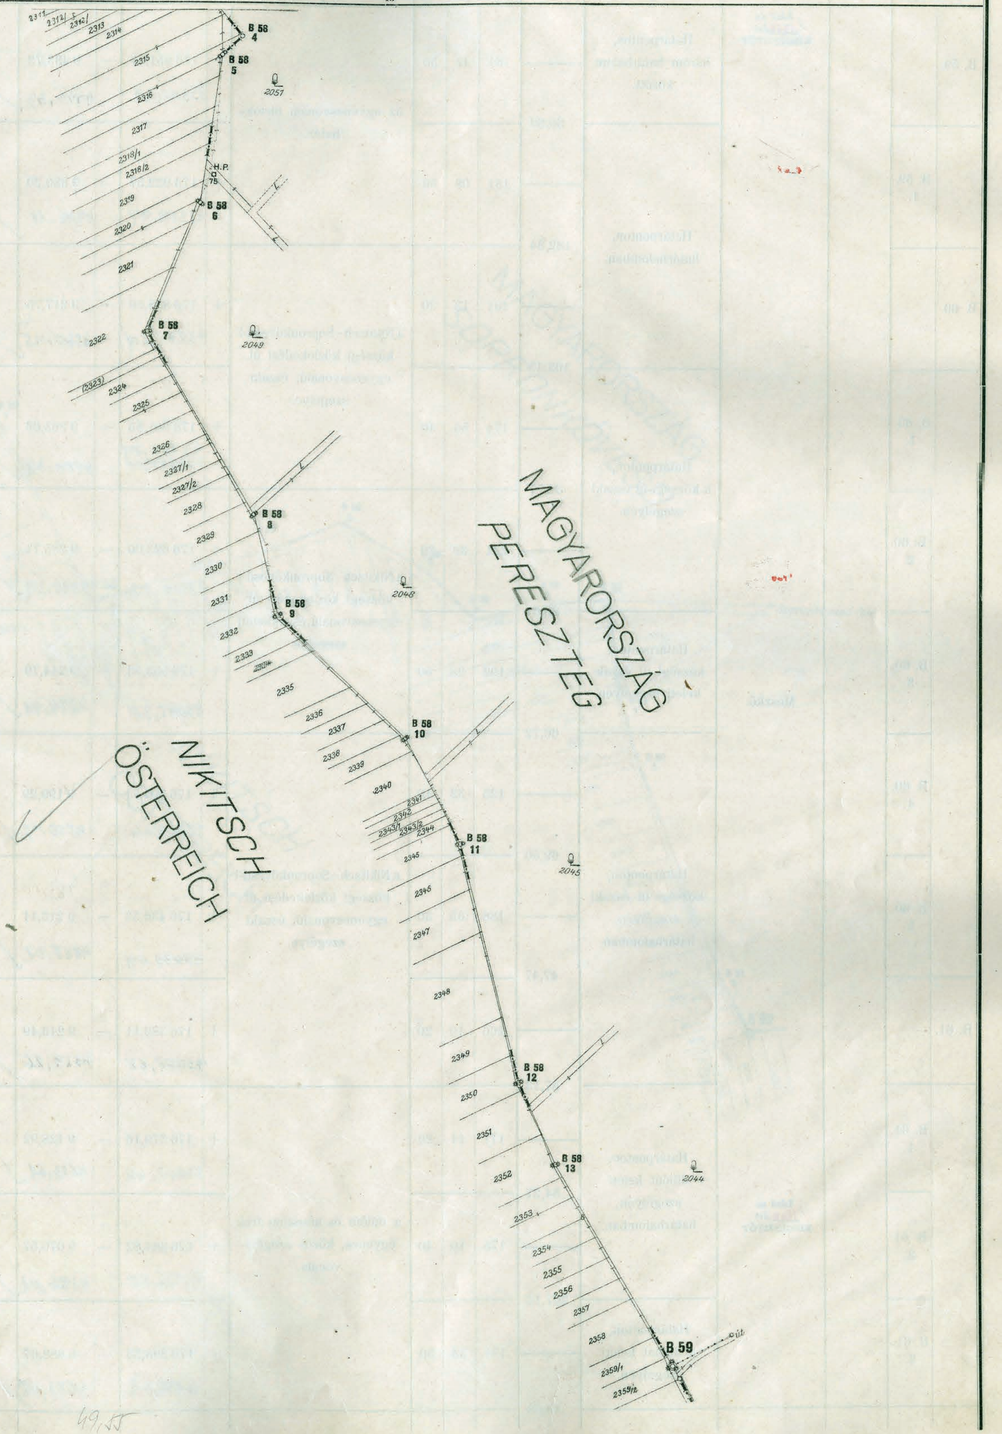

A határjelek					A határvonal				A határjelek összrendezői méterben				A határjelek keresztjére vonatkoztatott magasság méterben az Adria felett	Megjegyzés
száma		jellege	anyaga	elhelyezése	vízszintes távolsága méterben	Törési szög a határjeleken			leírása a következő határjelig. A határvonalat képezi:	±	y	±	x	
főkő	közönséges kő					°	′	″						
1	2	3	4	5	6	7			8	9		10		11	12
B. 59.			Lásd az 1928-évi KIEGÉSZÍTŐT	Határponton, három határhalom között.		181	47	50	az egyenesvonalú birtokhatár.	+	176 951,61	—	9 433,72	232,50	Hármas határpont Sopronkövesd. Nikitsch és Peresztegh községek között.
					60,89						93305,29		4974,33 ✓		
	B. 59. 1.			Határponton, határhalomban.		181	08	50		+	176 922,57	—	9 380,20	231,10	
					182,84						93289,97		4946,11 ✓		
B. 60.						101	13	30	a Nikitsch–Sopronkövesd-i községi közlekedési út egyenesvonalú, északi szegélye.	+	176 838,59	—	9 217,75	226,81	
					163,43						93245,169		4860,145 ✓		
	B. 60. 1.			Határponton, a községi út északi szegélyén.		174	56	40		+	176 681,55	—	9 263,06	226,94	
					62,77						93162,199 93258,134		4884,134 ✓		
	B. 60. 2.					231	39	20	a Nikitsch–Sopronkövesd-i községi közlekedési út egyenesvonalú, északkeleti szegélye.	+	176 623,00	—	9 285,71	226,55	
					80,61						93132,02		4896,29 ✓		
	B. 60. 3.		Mészkő.	Határponton, községi út északkeleti szegélyén.		192	28	50		+	176 553,53	—	9 244,79	224,49	
					66,72						93095,38		4874,71 ✓		
	B. 60. 4.			Határponton, községi út északi szegélyén, határhalomban.		125	32	40	a Nikitsch–Sopronkövesd-i községi közlekedési út egyenesvonalú, északi szegélye.	+	176 504,71	—	9 199,29	222,34	
					69,56						93069,64		4850,72 ✓		
	B. 60. 5.					188	35	30		+	176 436,53	—	9 213,11	220,46	
					47,47						93033,69		4858,01 ✓		
B. 61.						266	19	20		+	176 389,11	—	9 215,49	220,17	
					87,13						93008,68		4859,26 ✓		
	B. 61. 1.		Lásd az 1928-évi KIEGÉSZÍTŐT	Határponton, dűlőút keleti szegélyén, határhalomban.		171	14	20	a dűlőút és uradalmi árok egyenes, közös szegélyvonala.	+	176 379,16	—	9 128,92	218,69	
					54,27						93003,44		4813,61 ✓		
	B. 61. 2.					175	10	40		+	176 364,82	—	9 076,57	217,95	
					207,13						92995,88		4786,01 ✓		
	B. 61. 3.			Határponton, a dűlőút keleti szegélyén.		171	33	50		+	176 293,53	—	8 882,07	214,35	
					49,68						92958,29		4683,45 ✓		

A határvonal térképe.

Méretarány 1 : 2880.

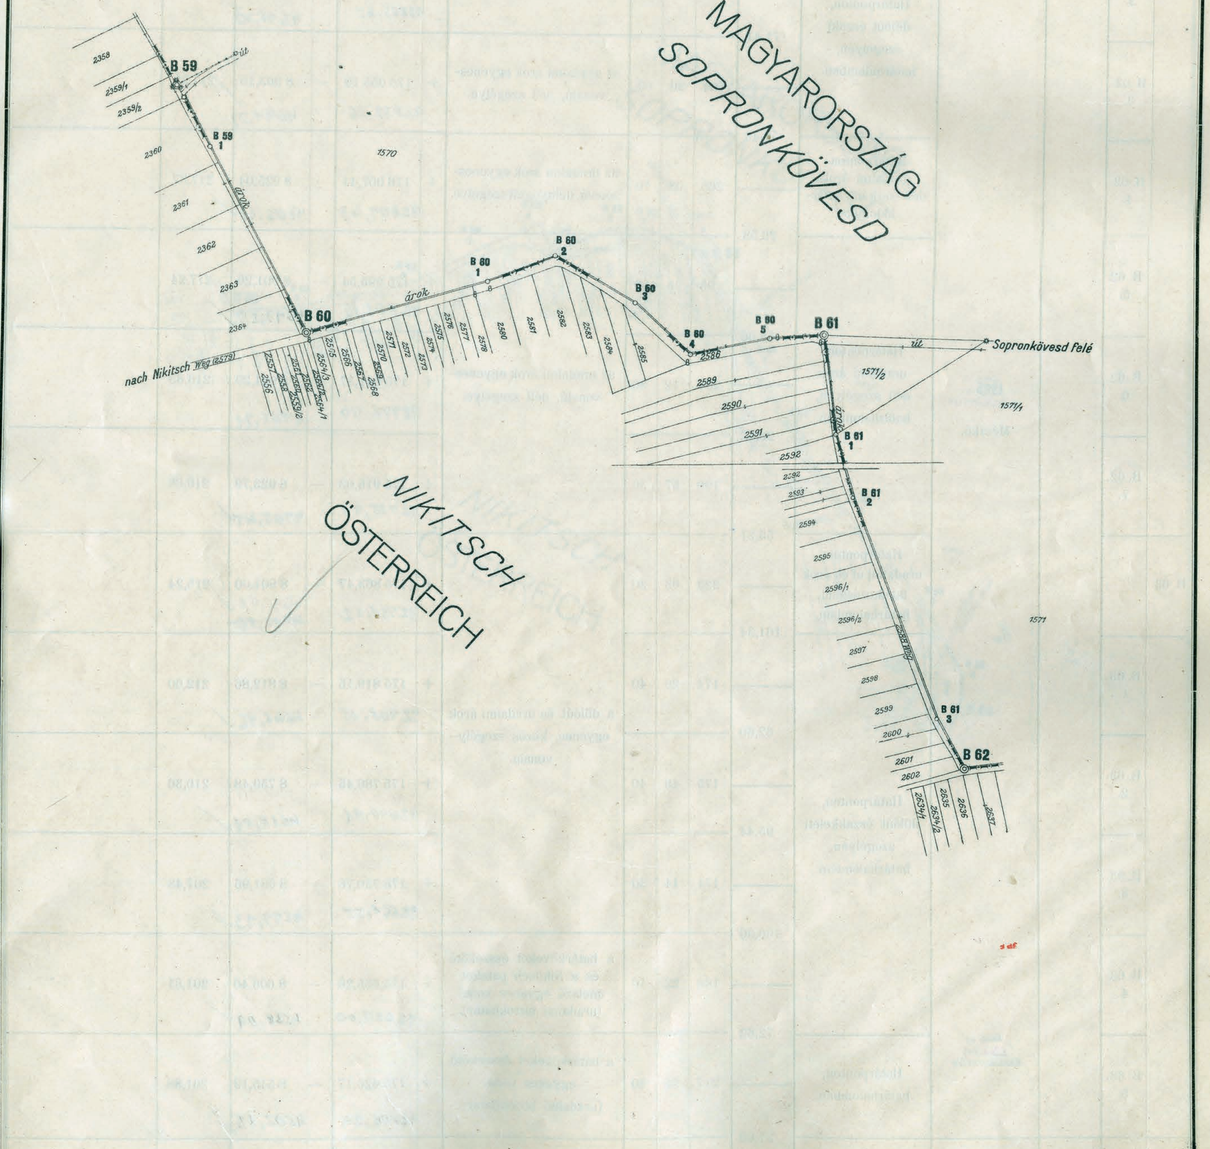


A határjelek

A határjelek száma főkő	A határjelek száma közönséges kő	jellege	anyaga	elhelyezése	vízszintes távolsága méterben	A határvonal: Törési szög a határjeleken °	′	″	A határvonal: leírása a következő határjelig. A határvonalat képezi:	A határjelek összrendezői méterben: ±	y	±	x	A határjelek keresztjére vonatkoztatott magasság méterben az Adria felett	Megjegyzés
1	2	3	4	5	6	7			8	9		10		11	12
B. 62.				Határponton, két dülőút találkozásánál, határhalomban.		112	26	40		+	176 269,77	—	8 838,43	213,84	
					60,62						92945,76		4660,44		
	B. 62. 1.			Határponton, dülőút északi szegélyén.		171	46	20	a dülőút és uradalmi árok egyenes, közös szegélyvonala.	+	176 209,46	—	8 844,86	215,03	
					94,91						92913,96		4663,83		
	B. 62. 2.			Határponton, dülőút északi szegélyén, határhalomban.		165	07	10		+	176 117,46	—	8 868,32	216,69	
					71,41						92865,45		4676,20		
	B. 62. 3.					184	30	00	az uradalmi árok egyenesvonalú, déli szegélye.	+	176 055,10	—	8 903,15	217,21	
					52,43						92832,56		4694,57		
	B. 62. 4.			Határponton, uradalmi árok déli sarkán, határhalomban.		268	08	10	az uradalmi árok egyenesvonalú, délnyugati szegélye.	+	176 007,44	—	8 925,04	217,37	
					26,58						92807,43		4706,11		
	B. 62. 5.					93	25	50		+	175 995,54	—	8 901,26	217,24	
					58,66						92801,16		4693,57		
	B. 62. 6.		Lásd az 1985. évi KIEGÉSZÍTŐT Mészkő.	Határponton, uradalmi árok déli szegélyén, határhalomban.		204	12	30	az uradalmi árok egyenesvonalú, déli szegélye.	+	175 941,57	—	8 924,29	216,85	
					26,52						92772,70		4705,71		
	B. 62. 7.					199	57	30		+	175 915,03	—	8 923,79	216,66	
					55,21						92758,71		4705,45		
B. 63.				Határponton, uradalmi út és árok találkozásánál, határhalomban.		223	03	20		+	175 863,47	—	8 904,00	215,24	
					101,34						92731,52		4695,01 4705,56		
	B. 63. 1.			Határponton, dülőút északkeleti szegélyén, határhalomban		174	26	40	a dülőút és uradalmi árok egyenes, közös szegélyvonala.	+	175 819,15	—	8 812,86	212,60	
					62,60						92708,15		4646,96		
	B. 63. 2.					175	48	40		+	175 786,45	—	8 759,48	210,36	
					95,44						92690,91		4618,81		
	B. 63. 3.					174	44	30		+	175 730,78	—	8 681,95	207,48	
					100,00						92661,55		4577,93		
	B. 63. 4.					188	22	10	a határköveket összekötő és a Nikitsch patakot metsző egyenes vonal (uradalmi birtokhatár).	+	175 665,26	—	8 606,40	201,81	
					72,62						92627,00		4538,09		
	B. 63. 5.		Lásd az 1962. évi KIEGÉSZÍTŐT	Határponton, határhalomban.		217	32	30	a határköveket összekötő egyenes vonal (uradalmi birtokhatár).	+	175 626,17	—	8 545,19	201,88	
					31,66						92606,39		4505,82		

A határvonal térképe.


Méretarány 1 : 2880.

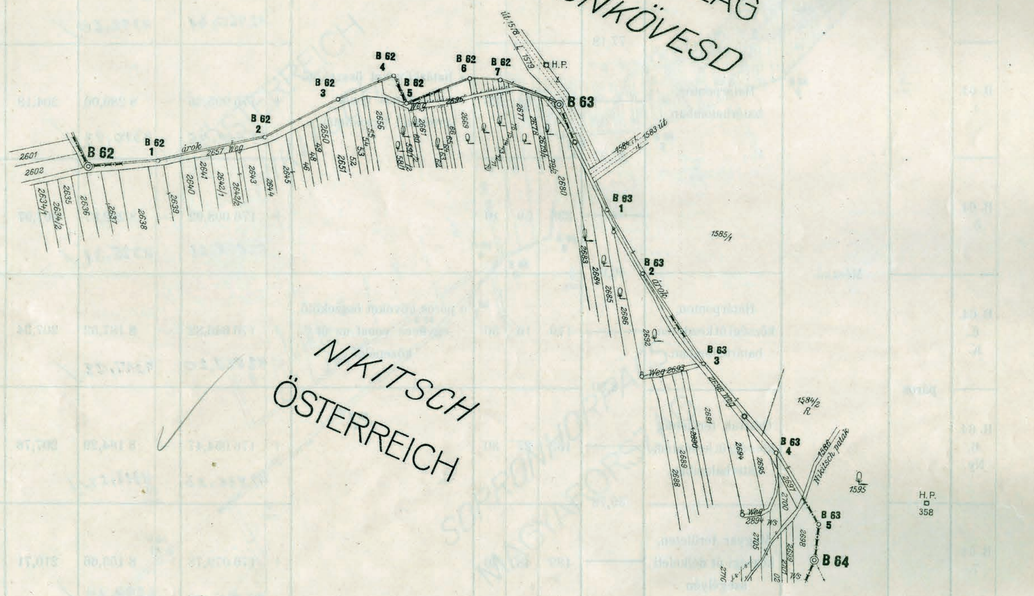

A határjelek						A határvonal				A határjelek összrendezői méterben				A határjelek keresztjére vonatkoztatott magasság méterben az Adria felett	Megjegyzés
száma		jellege	anyaga	elhelyezése	vízszintes távolsága méterben	Törési szög a határjeleken			leírása a következő határjelig. A határvonalat képezi:	±	y	±	x		
főkő	közönséges kő					°	′	″							
1	2	3	4	5	6	7			8	9		10		11	12
B. 64.						195	31	40	a határköveket összekötő egyenes vonal (uradalmi birtokhatár).	+	175 628,92 92607,87	—	8 513,65 4489,19	201,30	Hármas határpont Sopronhorpács, Nikitsch és Sopronkövesd községek között.
	B. 64. 1.			Határponton.	31,26	206	07	00	egy régi határhalmon áthaladó törtvonalú birtokhatár.	+	175 639,87 92613,62	—	8 484,37 4473,75	201,67	
	B. 64. 2.				221,69	204	44	10	egy régi határkövön áthaladó törtvonalú birtokhatár.	+	175 801,03 92698,59	—	8 332,10 4393,46	202,55	
	B. 64. 3.				123,72	196	00	30		+	175 918,26 92760,41	—	8 292,55 4372,60	203,43	
	B. 64. 4.			Határponton, határhalomban.	77,18	101	34	20	a határköveket összekötő egyenes vonal (uradalmi birtokhatár).	+	175 995,36 92801,06	—	8 289,00 4370,73	204,18	
	B. 64. 5.		Mészkő.		87,21	238	59	10		+	176 008,92 92808,21	—	8 202,87 4325,31	207,97	
	B. 64. 6. K.	páros		Határponton, községi út kezdetén, határhalomban.	40,90	179	10	30	a páros köveket összekötő egyenes vonal az út közepéig.	+	176 046,82 92828,20	—	8 187,52 4317,22	207,34	
	B. 64. 6. Ny.			Osztrák területen, községi út kezdetén, határhalomban.	8,30	152	27	30		+	176 054,47 92832,23	—	8 184,29 4315,52	207,78	
	B. 64. 7.			Magyar területen, községi út délkeleti szegélyén	39,78	189	48	20		+	176 079,78 92845,58	—	8 153,66 4299,37	210,71	A községi út két oldalán váltogatott elhelyezéssel a B. 65. sz. kőig.
	B. 64. 8.			Osztrák területen, határhalomban.	43,96	180	48	20	a községi út egyenes középvonala.	+	176 113,14 92863,17	—	8 125,04 4284,28	209,61	
	B. 64. 9.			Magyar területen, határhalomban.	107,27	183	30	10		+	176 195,53 92906,61	—	8 056,34 4248,05	214,18	
	B. 64. 10.			Osztrák területen, két határhalom közelében.	193,31	178	21	00		+	176 351,30 92988,75	—	7 941,83 4187,67	223,92	
					190,23										

A határvonal térképe.


Méretarány 1 : 2880.

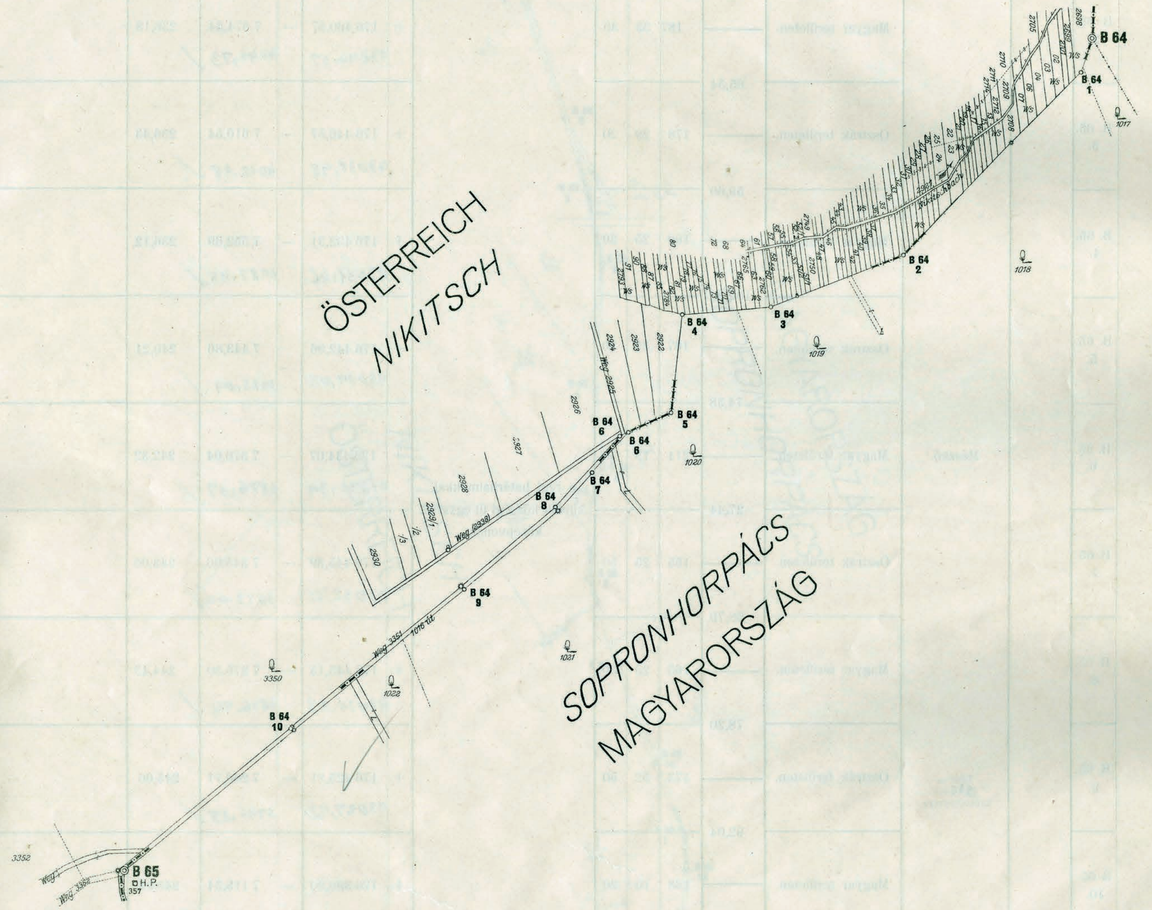

A határjelek						A határvonal				A határjelek összrendezői méterben				A határjelek keresztjére vonatkoztatott magasság méterben az Adria felett	Megjegyzés
száma		jellege	anyaga	elhelyezése	vízszintes távolsága méterben	Törési szög a határjeleken			leírása a következő határjelig. A határvonalat képezi:	±	y	±	x		
főkő	közönséges kő					°	′	″							
1	2	3	4	5	6	7			8	9		10		11	12
B. 65.				Magyar területen, községi út keleti sarkán.		131	32	20	a községi út görbe középvonala.	+	176 501,27	—	7 824,79	236,14	
											93067,83		4125,96 ✓		
					32,28										
	B. 65. 1.		Lásd az 1985 évi KIEGÉSZÍTŐT.	Osztrák területen, községi út nyugati szegélyén.		156	32	40		+	176 503,29	—	7 792,57	236,51	A községi út két oldalán váltogatott elhelyezéssel a B. 70. sz. hármas kőig.
											93068,89		4108,97 ✓		
					125,56										
	B. 65. 2.			Magyar területen.		187	33	30		+	176 460,57	—	7 674,54	236,18	
											93046,37		4046,73 ✓		
					65,54										
	B. 65. 3.			Osztrák területen.		178	29	20		+	176 446,57	—	7 610,54	236,43	
											93038,98		4012,98 ✓		
					59,60										
	B. 65. 4.			Magyar területen.		199	25	30		+	176 432,31	—	7 552,69	236,12	
											93031,46		3982,48 ✓		
					109,39										
	B. 65. 5.			Osztrák területen.		167	32	30		+	176 442,96	—	7 443,86	240,21	
											93037,08		3925,09 ✓		
					74,38										
	B. 65. 6.		Mészkő.	Magyar területen.		211	13	50	a régi határhalmokkal kijelölt községi út egyenes középvonala.	+	176 434,07	—	7 370,04	242,32	
											93032,39		3886,17 ✓		
					27,44										
	B. 65. 7.			Osztrák területen.		155	25	50		+	176 445,39	—	7 345,06	243,05	
											93038,36		3873,00 ✓		
					68,79										
	B. 65. 8.			Magyar területen.		165	25	50		+	176 445,15	—	7 276,30	244,43	
											93038,23		3836,74 ✓		
					78,20										
	B. 65. 9.		Lásd az 1985 évi KIEGÉSZÍTŐT.	Osztrák területen.		172	52	50		+	176 425,21	—	7 200,71	245,66	
											93027,72		3796,88 ✓		
					92,04										
	B. 65. 10.			Magyar területen.		183	10	20		+	176 390,90	—	7 115,34	245,99	
											93009,63		3751,82 ✓		
					68,61										
	B. 65. 11.			Osztrák területen.		189	53	30		+	176 368,88	—	7 050,38	246,71	
											92998,01		3717,61 ✓		
					31,82										
	B. 65. 12.			Magyar területen.		195	15	30		+	176 363,99	—	7 018,95	246,84	
											92995,44		3701,04 ✓		
					105,22										

A határvonal térképe.

Méretarány 1 : 2880.

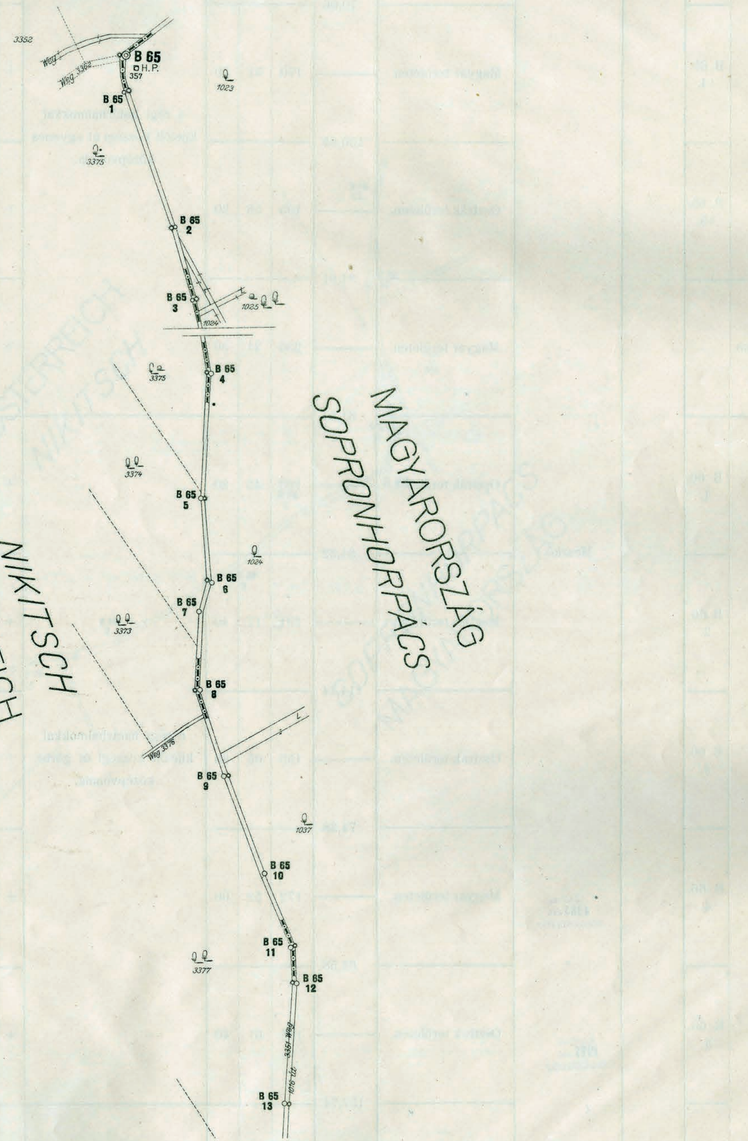

A határjelek						A határvonal	A határjelek összrendezői méterben				A határjelek keresztjére vonatkoztatott magasság méterben az Adria felett	Megjegyzés
száma		jellege	anyaga	elhelyezése	vízszintes távolsága méterben	Törési szög a határjeleken	leírása a következő határjelig. A határvonalat képezi:	±	y	±	x	
főkő	közönséges kő					° , „						
1	2	3	4	5	6	7	8		9		10	11	12
	B. 65. 13.			Osztrák területen, községi út nyugati szegélyén.		174 11 30		+	176 375,79 93001,66	—	6 914,44 3645,93	248,29	A községi út két oldalán váltogatott elhelyezéssel a B. 70. sz hármas kőig.
					79,06								
	B. 65. 14.			Magyar területen.		170 51 50		+	176 376,66 93002,12	—	6 835,41 3604,26	248,62	
					130,85		a régi határhalmokkal kijelölt községi út egyenes középvonala.						
	B. 65. 15.			Osztrák területen.		195 55 30		+	176 357,33 92991,93	—	6 706,00 3536,03 3569,	247,57	
					31,91								
B. 66.				Magyar területen.		236 21 30		+	176 361,46 92994,11	—	6 674,32 3519,32	247,54	
					81,54								
	B. 66. 1.			Osztrák területen.		163 45 20		+	176 434,57 93032,66	—	6 638,23 3500,29	246,81	
			Mészkő.		84,32								
	B. 66. 2.			Magyar területen.		191 17 40		+	176 496,74 93065,44	—	6 581,23 3470,24	245,40	
					114,14								
	B. 66. 3.			Osztrák területen.		195 05 30	a régi határhalmokkal kijelölt községi út görbe középvonala.	+	176 594,35 93116,91	—	6 522,07 3439,04	245,31	
					74,38								
	B. 66. 4.		1985 évi kiegészítő	Magyar területen.		172 52 00		+	176 665,78 93154,57	—	6 501,42 3428,15	246,59	
					63,58								
	B. 66. 5.		1985 évi kiegészítő	Osztrák területen.		163 01 40		+	176 724,19 93185,37	—	6 476,32 3414,92	247,93	
					157,74								
	B. 66. 6.			Magyar területen.		187 57 50	a régi határhalmokkal kijelölt községi út egyenes középvonala.	+	176 844,65 93248,89	—	6 374,43 3361,10	249,96	
					157,37								

A határvonal térképe.

Méretarány 1 : 2880.




A határjelek						A határvonal				A határjelek összrendezői méterben				A határjelek kereszt jére vonatkoztatott magasság méterben az Adria felett	Megjegyzés
száma		jellege	anyaga	elhelyezése	vízszintes távolsága méterben	Törési szög a határjeleken			leirása a következő határjelig. A határvonalat képezi:	±	y	±	x		
fők	közönséges kő					°	′	″							
1	2	3	4	5	6	7			8	9		10		11	12
	B. 66. 7.			Osztrák területen, községi út északnyugati szegélyén.		172	29	50		+	176 977,73	—	6 290,42	249,66	A községi út két oldalán váltogatott elhelyezéssel a B. 70. sz. hármas kőig.
											93319,06		3316,89 ✓		
					188,58										
	B. 66. 8.			Magyar területen.		171	00	30		+	177 122,74	—	6 169,81	248,05	
											93395,52		3253,30 ✓		
					94,90										
B. 67.				Osztrák területen.		137	41	00		+	177 185,35	—	6 098,46	248,44	
											93428,54		3215,67 ✓		
					203,87										
	B. 67. 1.			Magyar területen.		210	15	40		+	177 181,71	—	5 894,57	245,60	
											93426,62		3108,16 ✓		
			Mészkő.		72,50										
	B. 67. 2.			Osztrák területen.		183	45	50	a régi határhalmokkal kijelölt községi út görbe középvonala.	+	177 217,10	—	5 831,30	244,88	
											93445,28		3074,80 ✓		
					66,46										
	B. 67. 3.			Magyar területen.		190	36	00		+	177 253,29	—	5 775,56	244,13	
											93464,36		3045,41 ✓		
					209,21										
	B. 67. 4.			Osztrák területen.		172	18	40		+	177 397,52	—	5 624,07	244,39	
											93540,11		2965,53 ✓		
					132,48										
	B. 67. 5.			Magyar területen.		167	39	50		+	177 475,20	—	5 516,77	242,65	
											93581,37		2908,95 ✓		
					95,18										
	B. 67. 6.			Osztrák területen.		171	14	30		+	177 513,26	—	5 429,53	240,88	
											93601,44		2862,95 ✓		
					46,43										

A határvonal térképe.

Méretarány 1 : 2880.


13

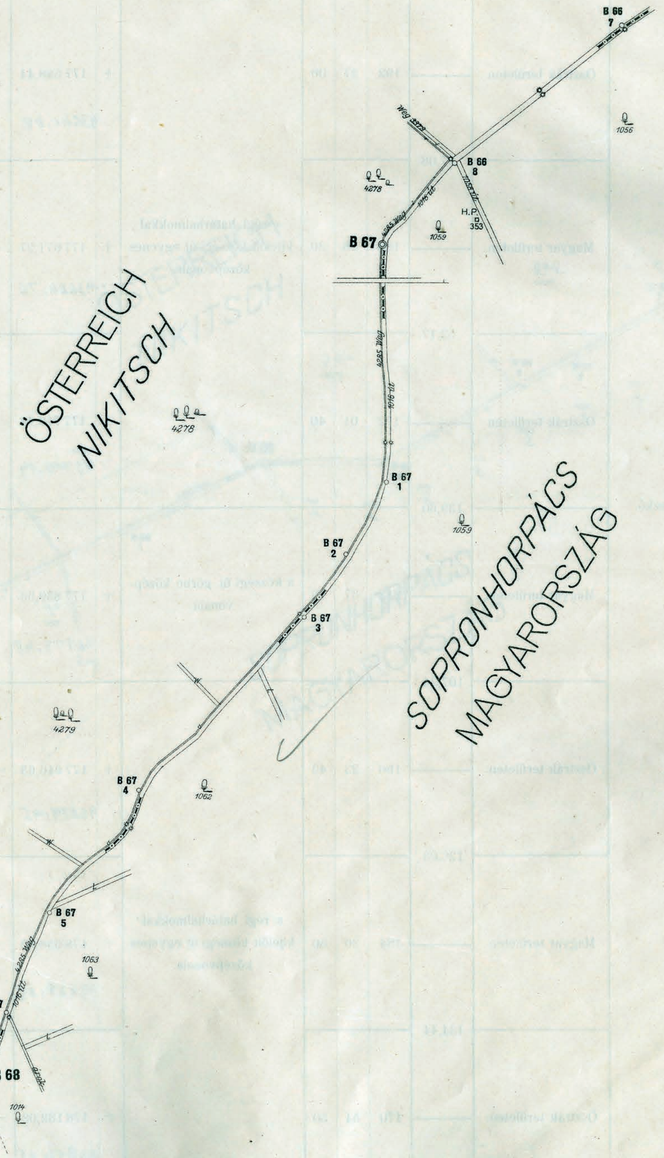

A határjelek						A határvonal				A határjelek összrendezői méterben				A határjelek keresztjére vonatkoztatott magasság méterben az Adria felett	Megjegyzés
száma		jellege	anyaga	elhelyezése	vízszintes távolsága méterben	Törési szög a határjeleken			leírása a következő határjelig. A határvonalat képezi:	±	y	±	x		
főkő	közönséges kő					°	′	″							
1	2	3	4	5	6	7			8	9		10		11	12
B. 68.				Magyar területen, út délkeleti oldalán, határhalomban.		211	19	50	a községi út görbe középvonala.	+	177 525,13 93607,70	−	5 384,64 2839,28	240,49	A községi út két oldalán váltogatott elhelyezéssel a B. 70. sz. hármas kőig.
	B 68. 1.			Osztrák területen.	87,81	192	27	00		+	177 588,44 93641,08	−	5 323,82 2807,21	240,55	
	B. 68. 2.			Magyar területen.	97,08	188	46	30	a régi határhalmokkal kijelölt községi út egyenes középvonala.	+	177 671,27 93684,76	−	5 273,26 2780,55	240,60	
	B. 68. 3.			Osztrák területen.	52,17	172	01	40		+	177 719,41 93710,14	−	5 253,20 2769,97	240,59	
			Mészkő.		139,60										
	B. 68. 4.			Magyar területen.	107,24	212	37	10	a községi út görbe középvonala.	+	177 839,53 93773,48	−	5 182,18 2732,53	240,19	
B. 69.				Osztrák területen.	126,03	150	23	40		+	177 946,63 93829,95	−	5 186,00 2734,54	241,05	
	B. 69. 1.			Magyar területen.	134,44	184	30	50	a régi határhalmokkal kijelölt községi út egyenes középvonala.	+	178 058,32 93888,85	−	5 127,69 2703,79	239,74	
	B. 69. 2.			Osztrák területen.	173,77	170	54	50		+	178 182,03 93954,08	−	5 075,04 2676,03	239,42	

A határvonal térképe.


Méretarány 1 : 2880.

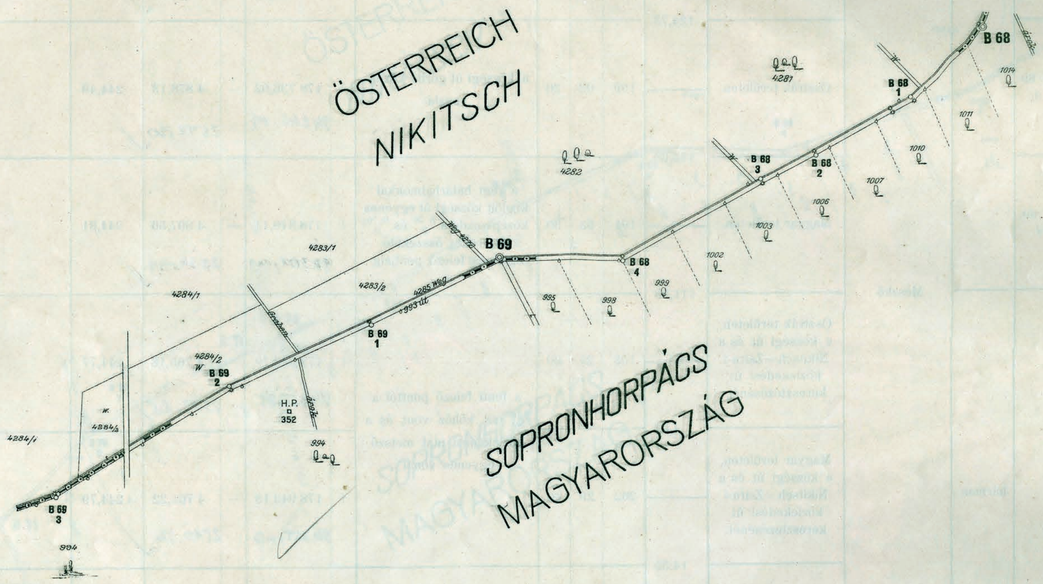

A határjelek						A határvonal	A határjelek összrendezői méterben				A határjelek keresztjére vonatkoztatott magasság méterben az Adria felett	Megjegyzés
száma		jellege	anyaga	elhelyezése	vízszintes távolsága méterben	Törési szög a határjeleken	leírása a következő határjelig. A határvonalat képezi:	±	y	±	x	
fő-	közönséges kő					° ′ ″						
1	2	3	4	5	6	7	8		9		10	11	12
	B. 69. 3.			Magyar területen, községi út délkeleti szegélyén.	177,16	194 41 40	a régi határhalmokkal kijelölt községi út egyenes középvonala.	+	178 329,26 94031,71	—	4 982,54 2627,26	241,69	A községi út két oldalán váltogatott elhelyezéssel a B. 70. sz. hármas kőig.
	B. 69. 4.			Osztrák területen.	122,97	196 28 50		+	178 498,33 94170,86	—	4 929,36 2599,22	243,01	
	B. 69. 5.			Magyar területen.	124,73	157 48 10		+	178 621,29 94185,70	—	4 927,24 2598,10	244,52	
	B. 69. 6.			Osztrák területen.	125,68	169 02 20	a községi út görbe középvonala.	+	178 736,02 94246,19	—	4 878,13 2572,20	244,49	
	B. 69. 7.			Magyar területen.	111,98	191 53 30	a régi határhalmokkal kijelölt községi út egyenes középvonala a B. 70. E. és B. 70. D. főköveket összekötő egyenes felező pontjáig.	+	178 840,14 94301,09	—	4 807,56 2534,99	244,81	
	B. 70. É.		Mészkő	Osztrák területen, a községi út és a Nikitsch—Zsira-i közlekedési út keresztezésénél.	4,01	103 29 00	a fenti felező ponttól a B. 70. Ny. sz. kőhöz vont és a közlekedési utat metsző egyenes vonal.	+	178 943,79 94355,75	—	4 765,18 2512,65	244,77	
	B. 70. D.			Magyar területen, a községi út és a Nikitsch—Zsira-i közlekedési út keresztezésénél.	14,35	262 29 40		+	178 943,18 94355,43	—	4 761,22 2510,56	244,79	
	B. 70. Ny.			Határponton, a Nikitsch—Zsira-i közlekedési út nyugati szegélyén, határhalomban.	130,47	170 14 10	az uradalmi árok egyenesvonalú, délkeleti szegélye.	+	178 956,96 94362,69	—	4 757,20 2508,44	244,67	
	B. 70. 1.			Határponton, uradalmi árok délkeleti partján.	28,15	173 58 00		+	179 074,20 94424,51	—	4 699,80 2478,17	239,25	
	B. 70. 2.				112,46	168 35 00	az uradalmi árok görbevonalú, délkeleti szegélye.	+	179 098,02 94437,07	—	4 684,80 2470,26	237,87	

A határvonal térképe.

Méretarány 1 : 2880.

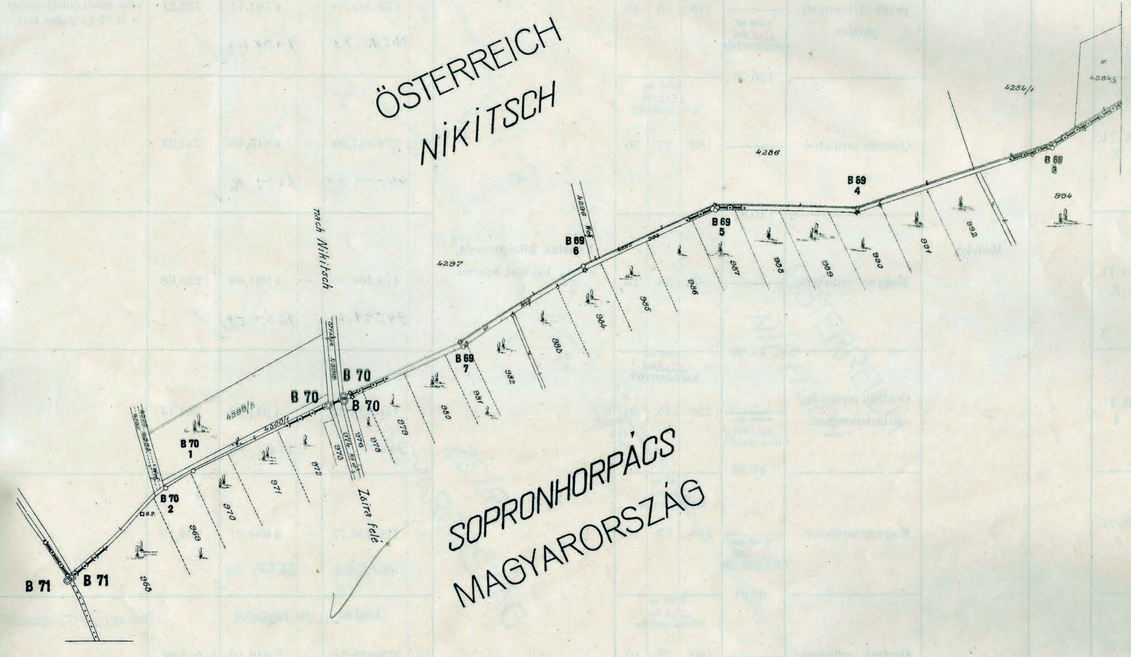


A határjelek

A határjelek száma: főkő	A határjelek száma: közönséges kő	jellege	anyaga	elhelyezése	vízszintes távolsága méterben	A határvonal: Törési szög a határjeleken °	'	"	leírása a következő határjelig. A határvonalat képezi:	A határjelek összrendezői méterben: ±	y	±	x	A határjelek keresztjére vonatkoztatott magasság méterben az Adria felett	Megjegyzés
1	2	3	4	5	6	7			8	9		10		11	12
Lásd az 1968 évi KIEGÉSZÍTŐT	B. 71. É. K.	páros	Lásd az 1968 évi KIEGÉSZÍTŐT	Határponton, uradalmi árok és patak találkozásánál, határhalomban.	Lásd az 1968 évi KIEGÉSZÍTŐT 4,80	Lásd az 1968 évi KIEGÉSZÍTŐT 187	36	00	a páros köveket összekötő és a patakot metsző egyenes vonal a patak közepéig.	+ 179 179,45	94480,01	— 4 607,23	2429,76	231,99	A páros kövek közötti egyenes felező pontja összeesik Zsira, Nikitsch és Sopronhorpács községek hármas határpontjával.
Lásd az 1968 évi KIEGÉSZÍTŐT	B. 71. D. Ny.			Magyar területen, patak délnyugati partján, határhalomban.	Lásd az 1968 évi KIEGÉSZÍTŐT 118,59	272	20	40		Lásd az 1968 évi kiegészítőt + 179 183,33	94482,06	— 4 604,41	2427,87	231,93	Lásd az 1968 évi kiegészítőt
	B. 71. 1.		Lásd az 1968 évi KIEGÉSZÍTŐT	Magyar területen, patak délnyugati partján.	Lásd az 1968 évi KIEGÉSZÍTŐT 136,70	Lásd az 1968 évi KIEGÉSZÍTŐT 178	55	10		Lásd az 1968 évi kiegészítőt + 179 249,09	94516,73	— 4 703,14	2479,93	232,21	Lásd az 1968 évi kiegészítőt A községi út két oldalán váltogatott elhelyezéssel a B. 72. sz. páros kőig.
	B. 71. 2.			Osztrák területen.	Lásd az 1968 évi KIEGÉSZÍTŐT 140,87	180	27	50		+ 179 327,00	94557,82	— 4 815,46	2539,16	233,25	
	B. 71. 3.		Mészkő.	Magyar területen.	23,88	148	58	10	a patak középvonala, annak hajlatai szerint.	+ 179 406,36	94599,66	— 4 931,84	2600,52	233,68	
	B. 71. 4			Osztrák területen, határhalomban.	Lásd az 1968 évi KIEGÉSZÍTŐT 43,36	Lásd az 1968 évi KIEGÉSZÍTŐT 233	45	20		+ 179 428,07	94611,11	— 4 941,82	2605,79	234,13	
	B. 71. 5.			Magyar területen.	Lásd az 1968 évi KIEGÉSZÍTŐT 68,61	Lásd az 1968 évi KIEGÉSZÍTŐT 158	57	40		+ 179 436,77	94615,69	— 4 984,31	2628,19	234,12	
	B. 71. 6.			Osztrák területen.	74,97	Lásd az 1968 évi KIEGÉSZÍTŐT 160	52	10		Lásd az 1968 évi kiegészítőt + 179 473,74	94635,19	— 5 042,10	2658,66	235,08	Lásd az 1968 évi kiegészítőt
	B. 71. 7.			Magyar területen.	101,15	201	17	40	a patak görbe középvonala a B 72. sz. páros köveket összekötő egyenes felező-pontjáig.	+ 179 532,61	94666,23	— 5 088,52	2683,14	235,67	
B. 72. D. Ny.		páros	Beton, műkő-burkolattal.	Magyar területen, patak délnyugati partján, régi határhalomban.	4,78	261	33	30	a patak középvonala, a régi páros határkőig, azután egy árok egyenes középvonala.	+ 179 583,88	94693,26	— 5 175,70	2729,11	236,75	B. 72. D. Ny. háromszögelési pont. A páros határköveket összekötő egyenes felező pontja összeesik a hármas határponttal Nikitsch, Zsira és Minihof községek között.
B. 72. É. K.				Osztrák területen, patak északkeleti partján.	88,66	76	38	40		+ 179 580,16	94691,30	— 5 178,70	2730,69	236,69	

A határvonal térképe.

Méretarány 1 : 2880.

Lásd az 1968 évi kiegészítőt

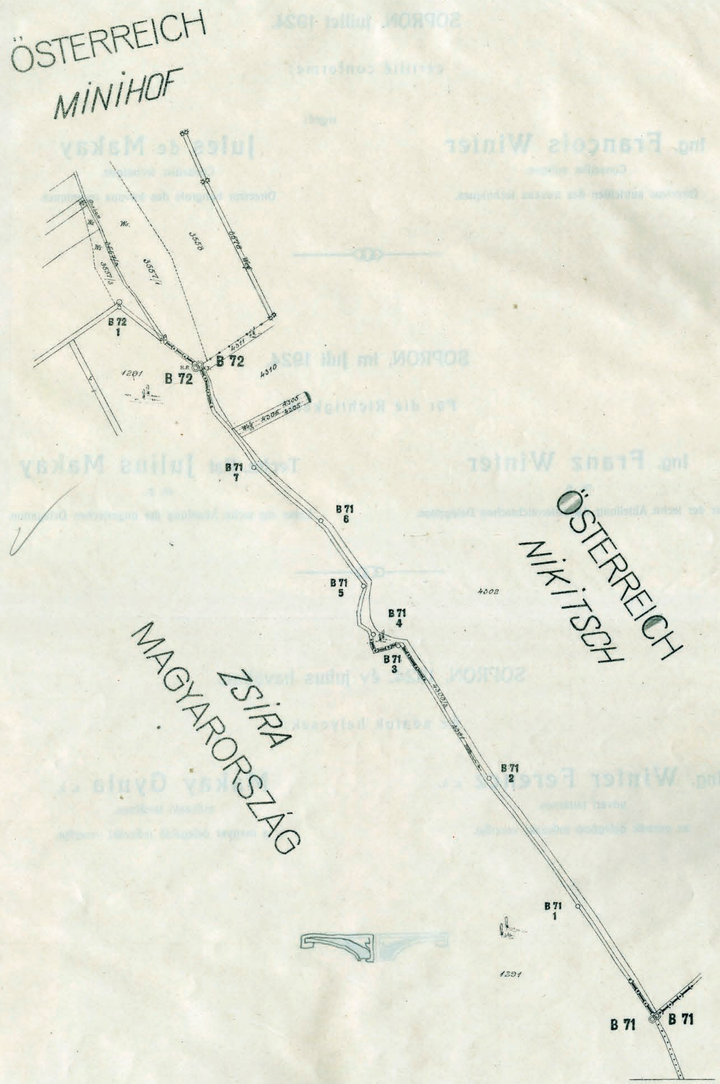

SOPRON, 1924. év julius havában.

Az adatok helyesek:

Ing. **Winter Ferencz** s. k.
udvari tanácsos.
az osztrák delegáció műszaki vezetője.

Makay Gyula s. k.
műszaki tanácsos.
a magyar delegáció műszaki vezetője.